


المخططات المعمارية

As-Built Drawings

المدرسة التحفيظ

المملكة العربية السعودية

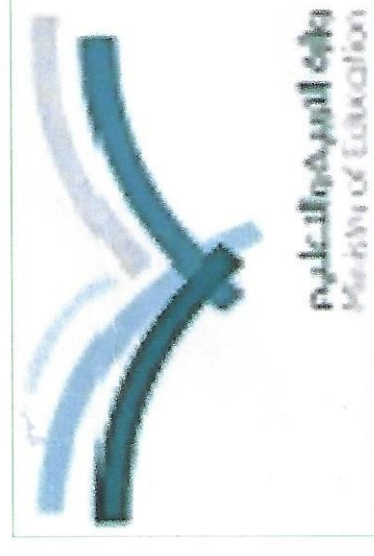


وزارة التربية والتعليم

MINISTRY OF EDUCATION

وكالة الوزارة للمباني

مشروع مجمع الذويعة التعليمي للبنات

المملكة العربية السعودية

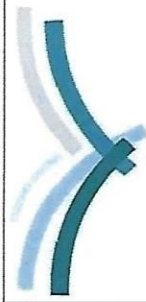

وزارة التربية والتعليم
Ministry of Education

وزارة التربية والتعليم

MINISTRY OF EDUCATION

وكالة الوزارة للمباني

اسم المشروع	مجمع الواجهة التعليمية للبنات
اسم الوحدة	معماري الدور الأرضي AS-BUILT DRAWING
رقم الوحدة	مقياس الرسم ١/١٠٠
تاريخ	٢٠٢٢-١١-١٩

شركة بناء الجزيرة للمقاولات
BENA AL-JAZEERAH CO

المباني	التوقيع
مدير شؤون	مهندس / فهد عابد المدرع

مهندس المقاول	
مهندس الاستشاري	
تقديم رقم	

شركة بناء الجزيرة للمقاولات
مهندس مشروع مجمع النويصة التعليمية
إ. م. السدواس



GROUND FLOOR PLAN
SCALE 1:100

المملكة العربية السعودية



وزارة التربية والتعليم
MINISTRY OF EDUCATION
وكالة الوزارة للمباني

اسم المشروع	مجمع الواجهة التعليمية للبنات
اسم اللوحة	معماري الدور الاول AS-BUILT DRAWING
رقم اللوحة	مقياس ١/١٠
التاريخ	٢٠٢٢-١١-١٩

شركة بناء الجزيرة للمقاولات
BENA AL-JAZEERAH CO

مدير شؤون المباني	التوقيع
مهندس/فهد عايد المدوع	

مهندس المقاول	
مهندس الاستشاري	
تقديم رقم	

بناء الجزيرة للمقاولات
مجمع النويجعة التعليمية
الحدائق الشمالية



المملكة العربية السعودية



وزارة التربية والتعليم
MINISTRY OF EDUCATION
وكالة الوزارة للمباني

اسم المشروع	مجمع التوعية التعليمية للبنات
اسم اللوحة	معماري الدور الثاني AS-BUILT DRAWING
رقم اللوحة	مقياس الرسم ١:١٠٠
التاريخ	٢٠٢٢-١١-١٩


شركة بناء الجزيرة للمقاولات
BENA AL-JAZERAH CO

مدير شؤون المباني	التوقيع
مهندس / فهد عايد الصديع	

مهندس المقاول	
مهندس الاستشاري	
تقديم رقم	

شركة بناء الجزيرة للمقاولات
مشروع مجمع النويجعة التعليمية
وادي السدواس



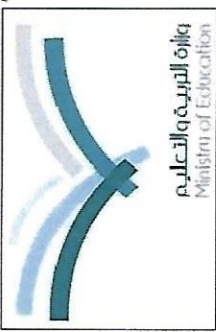


اسم المشروع	مجمع الدويمة التعليمية للبنات
اسم الوحدة	مخطط الوحدة الامامية
رقم الوحدة	100/1
التاريخ	2019-11-19

شركة بناء الجزيرة للمقاولات BENA AL-JAZEERAH CO
--

مدير شؤون المباني	التوقيع
مهندس / فهد عابد المدرع	

مهندس المقاول	
مهندس الاستشاري	
رقم تقديم	

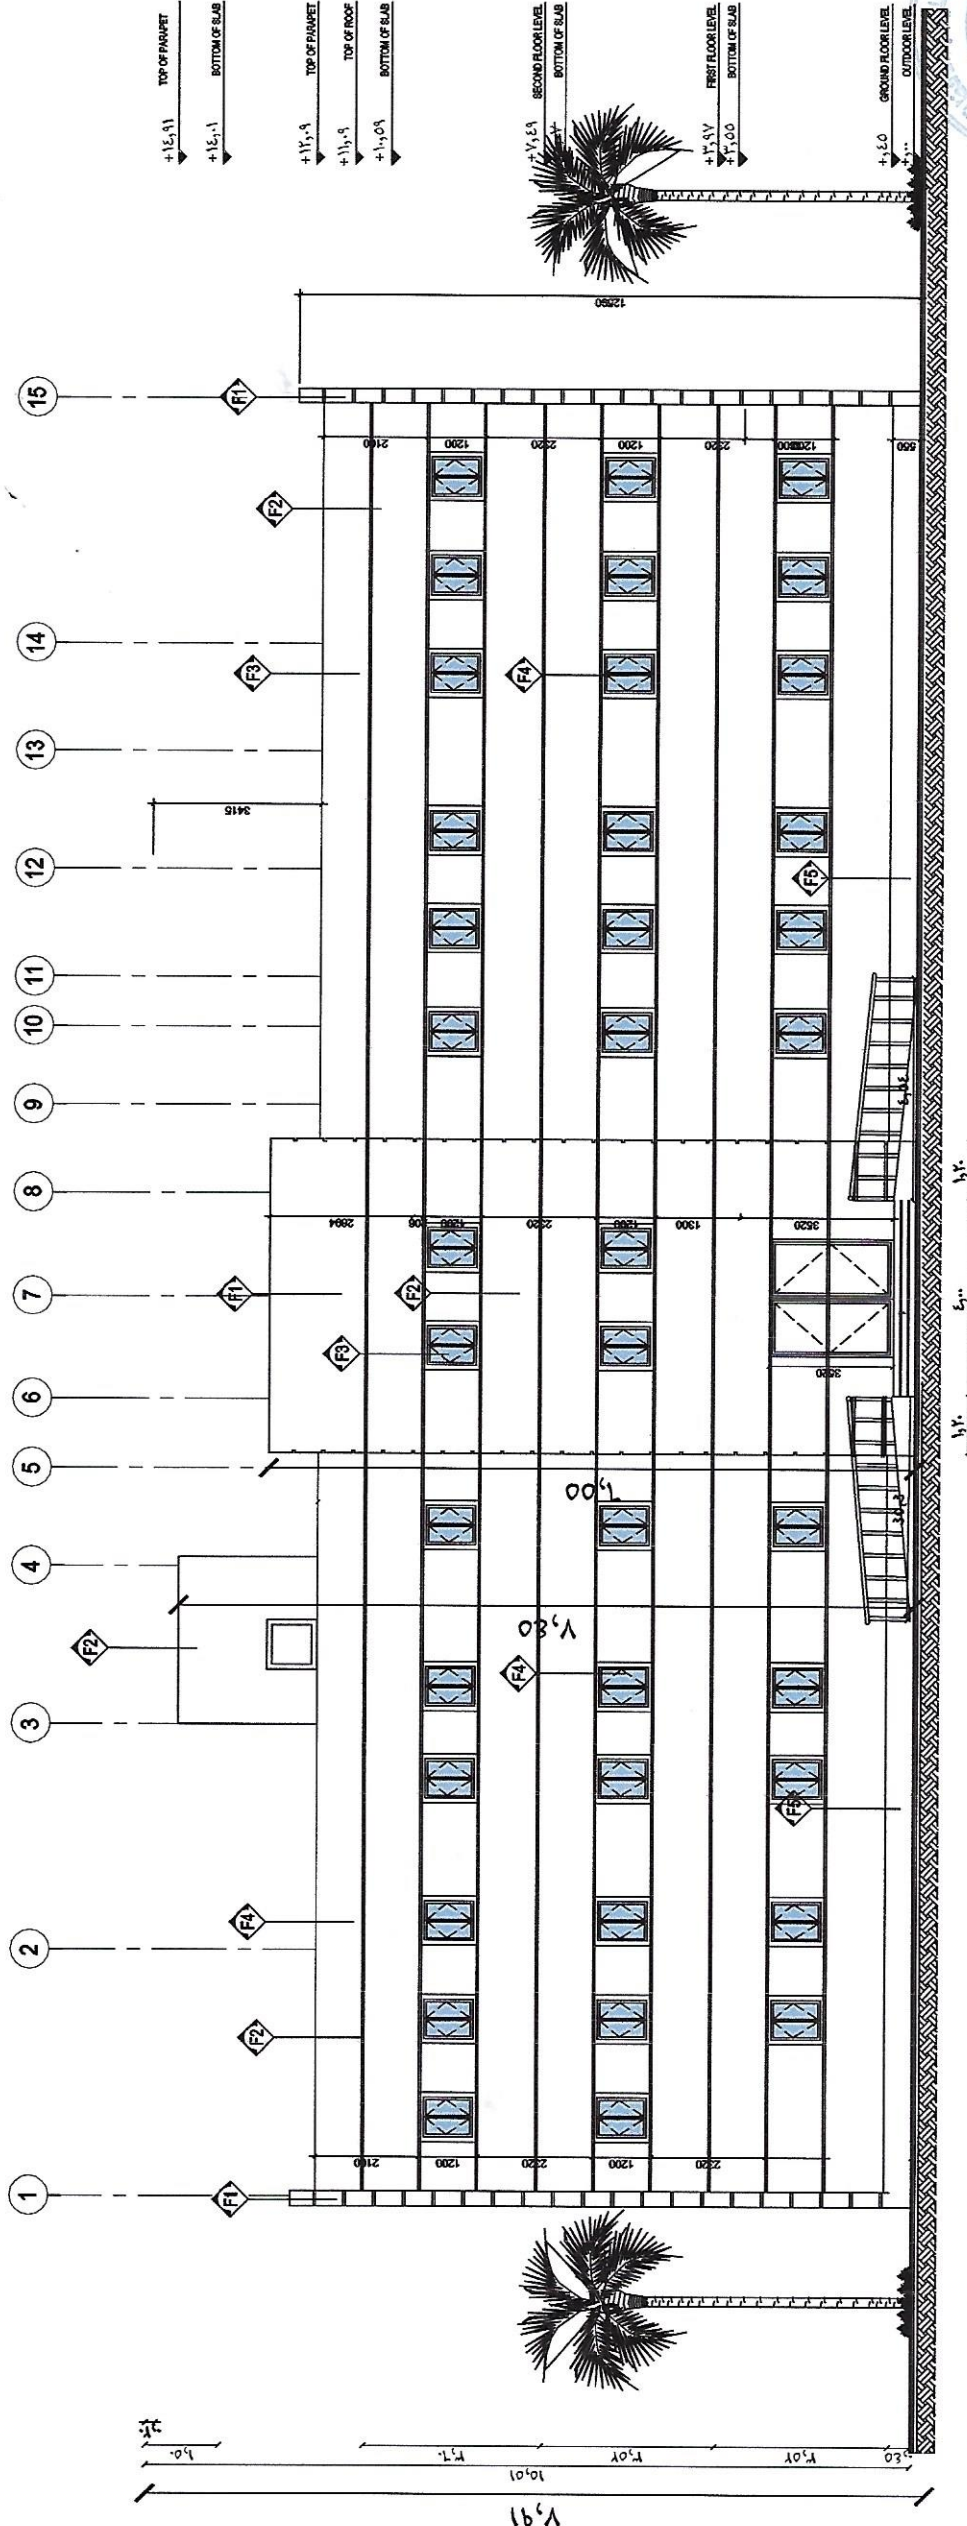

SYMBOL LEGEND:

- F1 TEXTURE PAINT WITH 20mm X 10mm DEEP GROOVE ON PLASTER
- F2 TEXTURE PAINT WITH 20mm X 10mm DEEP GROOVE ON PLASTER
- F3 RIYADH STONE
- F4 6/12/6 DOUBLE GLAZING GLASS PANEL (BLUE GREEN COLOR OR AS SPECIFIED)
- F5 30mm THK GRANITE PLINTH (RED COLOR)

EL1 MAIN ELEVATION
AR-06
SCALE: 1:100

شركة بناء الجزيرة للمقاولات
مشاريع مجمع التويمة التعليمية
وادي السدود


المملكة العربية السعودية



وزارة التربية والتعليم
MINISTRY OF EDUCATION
وكالة الوزارة للمباني

اسم المشروع	مجمع الدويعة التعليمي للبنات
اسم اللوحة	مخطط الواجة الجانبيه AS-BUILT DRAWING
رقم اللوحة	مقياس ١٠٠/١
التاريخ	٢٠٢٢-١١-١٩


شركة بناء الجزيرة للمقاولات BENA AL-JAZEERAH CO
--

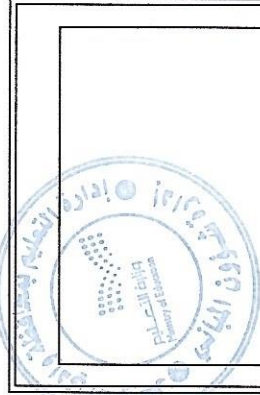

مدير شؤون المباني	مهندس / فهد عايد المدرع
التوقيع	


مهندس المقاول	
مهندس الاستشاري	
قديم رقم	

شركة بناء الجزيرة للمقاولات
مجمع الدويعة التعليمي
إدارة المقاولات

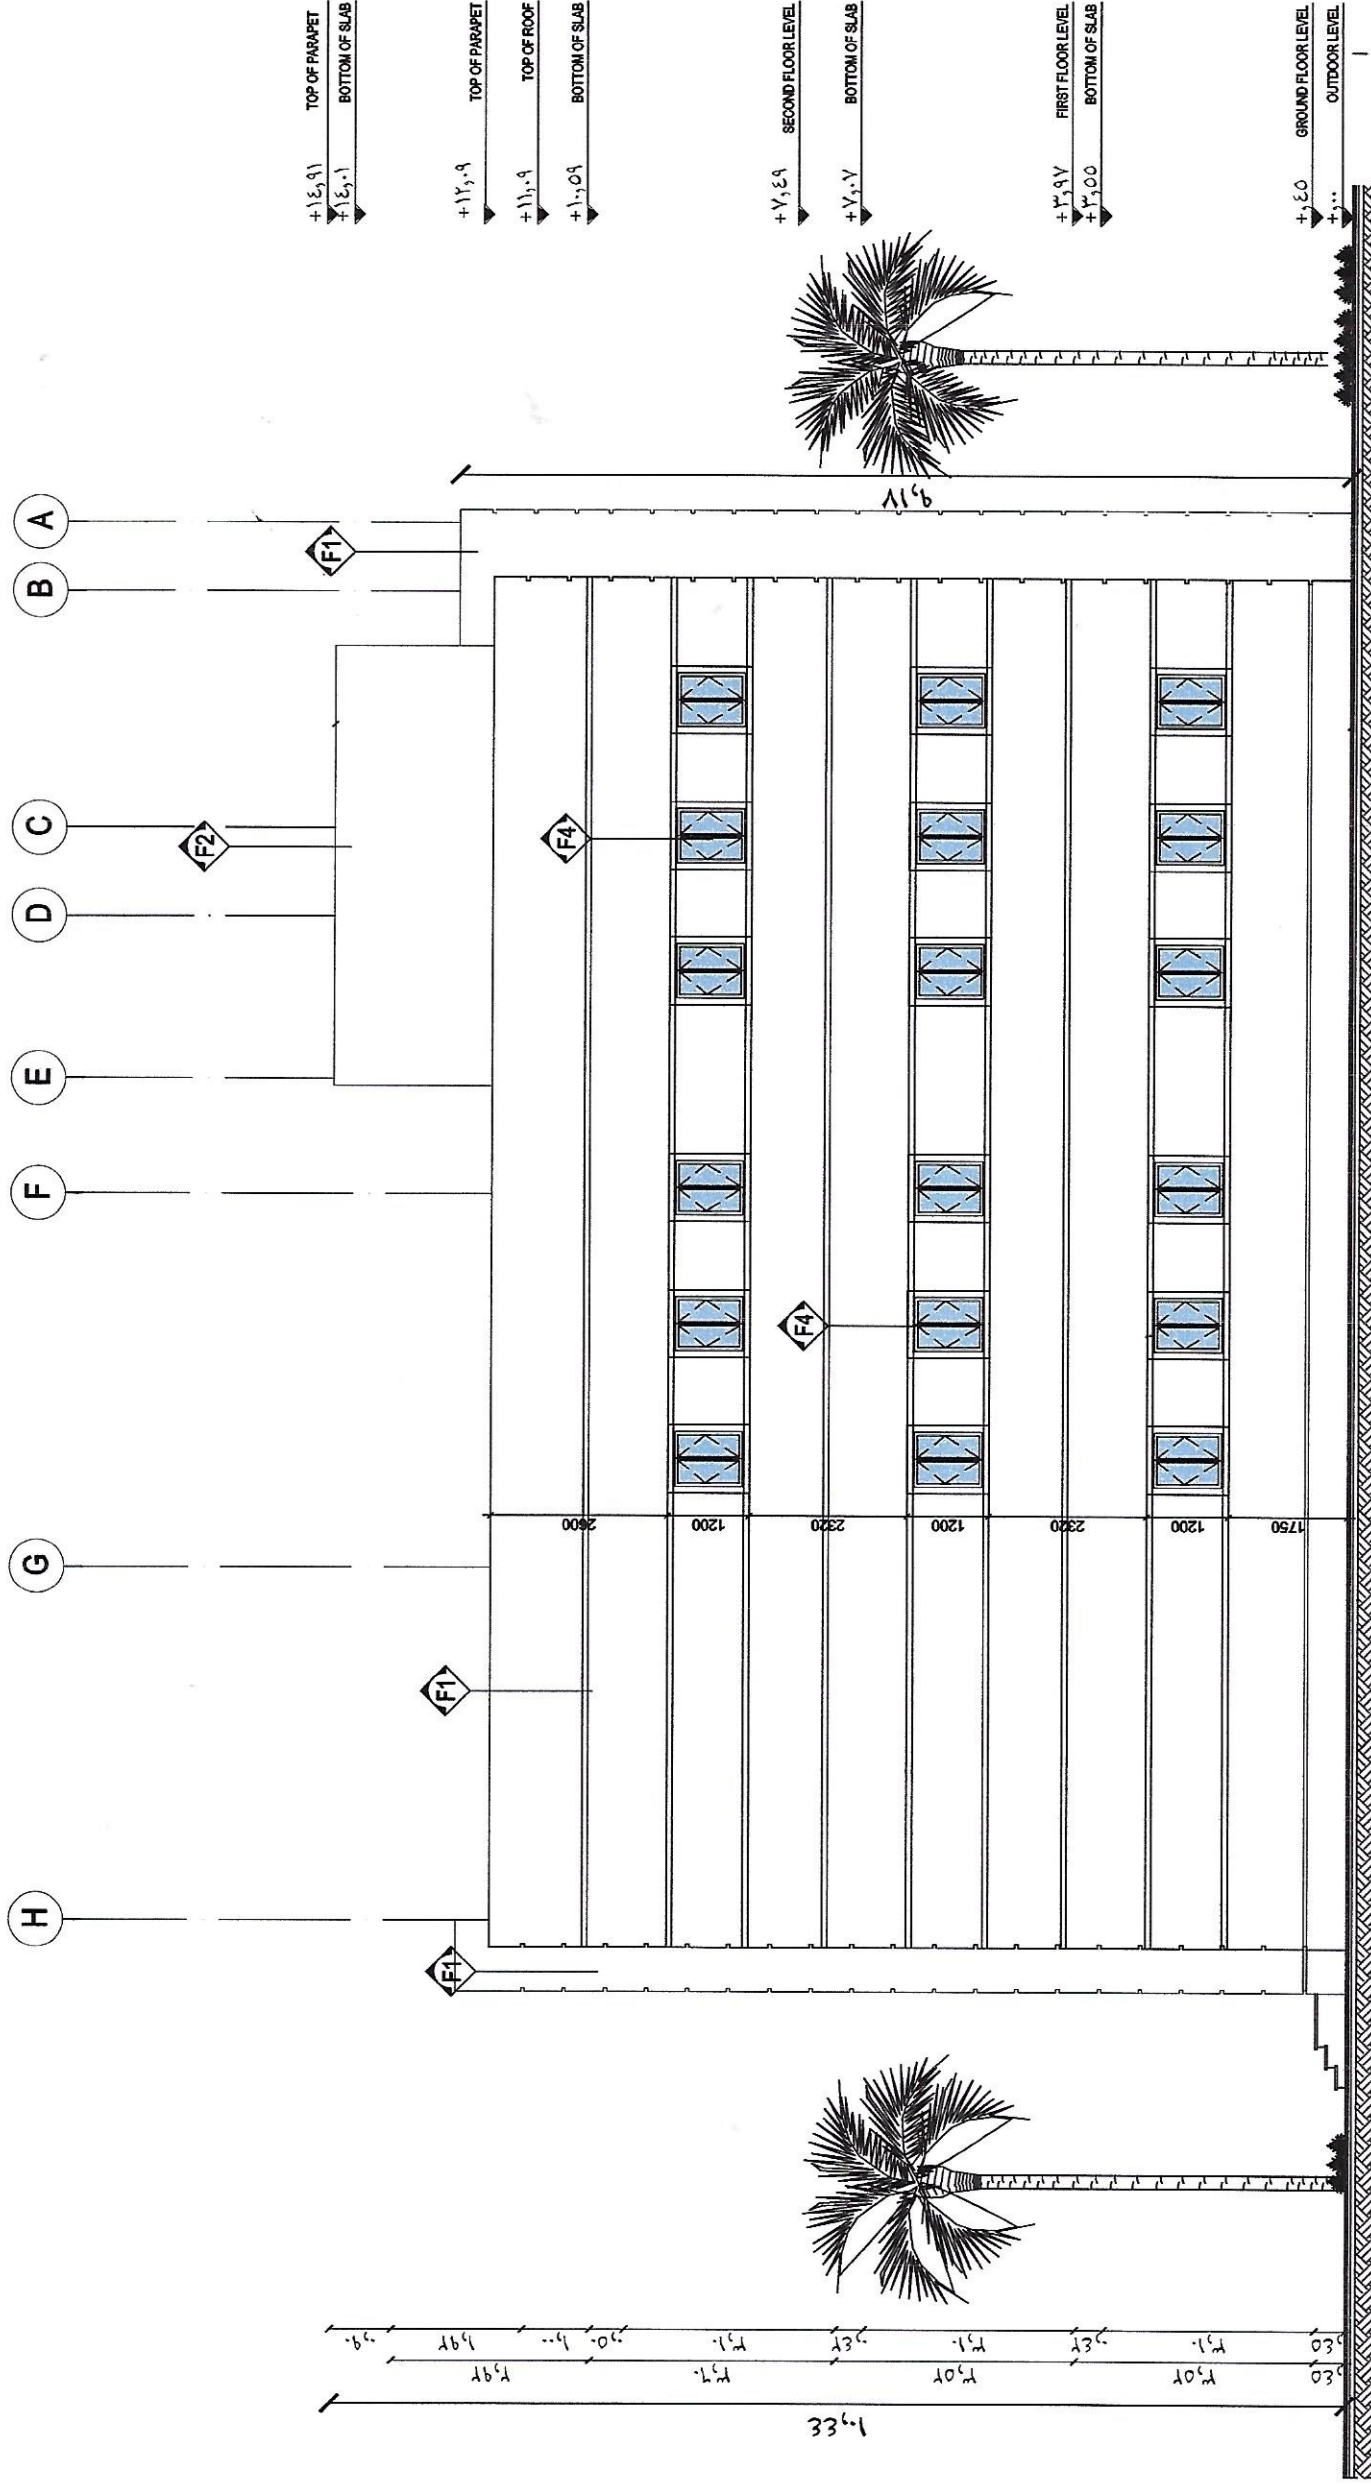

LEFT SIDE ELEVATION
SCALE: 1:100
AR-06
EL2

المملكة العربية السعودية

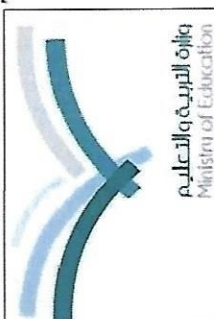

وزارة التربية والتعليم
MINISTRY OF EDUCATION
وكالة الوزارة للمباني

اسم المشروع	مجمع النويمة التعليمي للنبات
اسم الورقة	قطاع المبني 1-1 AS-BUILT DRAWING
رقم الورقة	مقياس 1:100
التاريخ	٢٠٢٢-١١-١٩


شركة بناء الجزيرة للمقاولات
BENA AL-JAZEERAH CO

مدير شؤون
المباني

مهندس / فهد عايد المدرع
التوقيع

مهندس المقاول	مهندس الاستشاري
مهندس الاستشاري	مهندس المقاول
تقديم رقم	


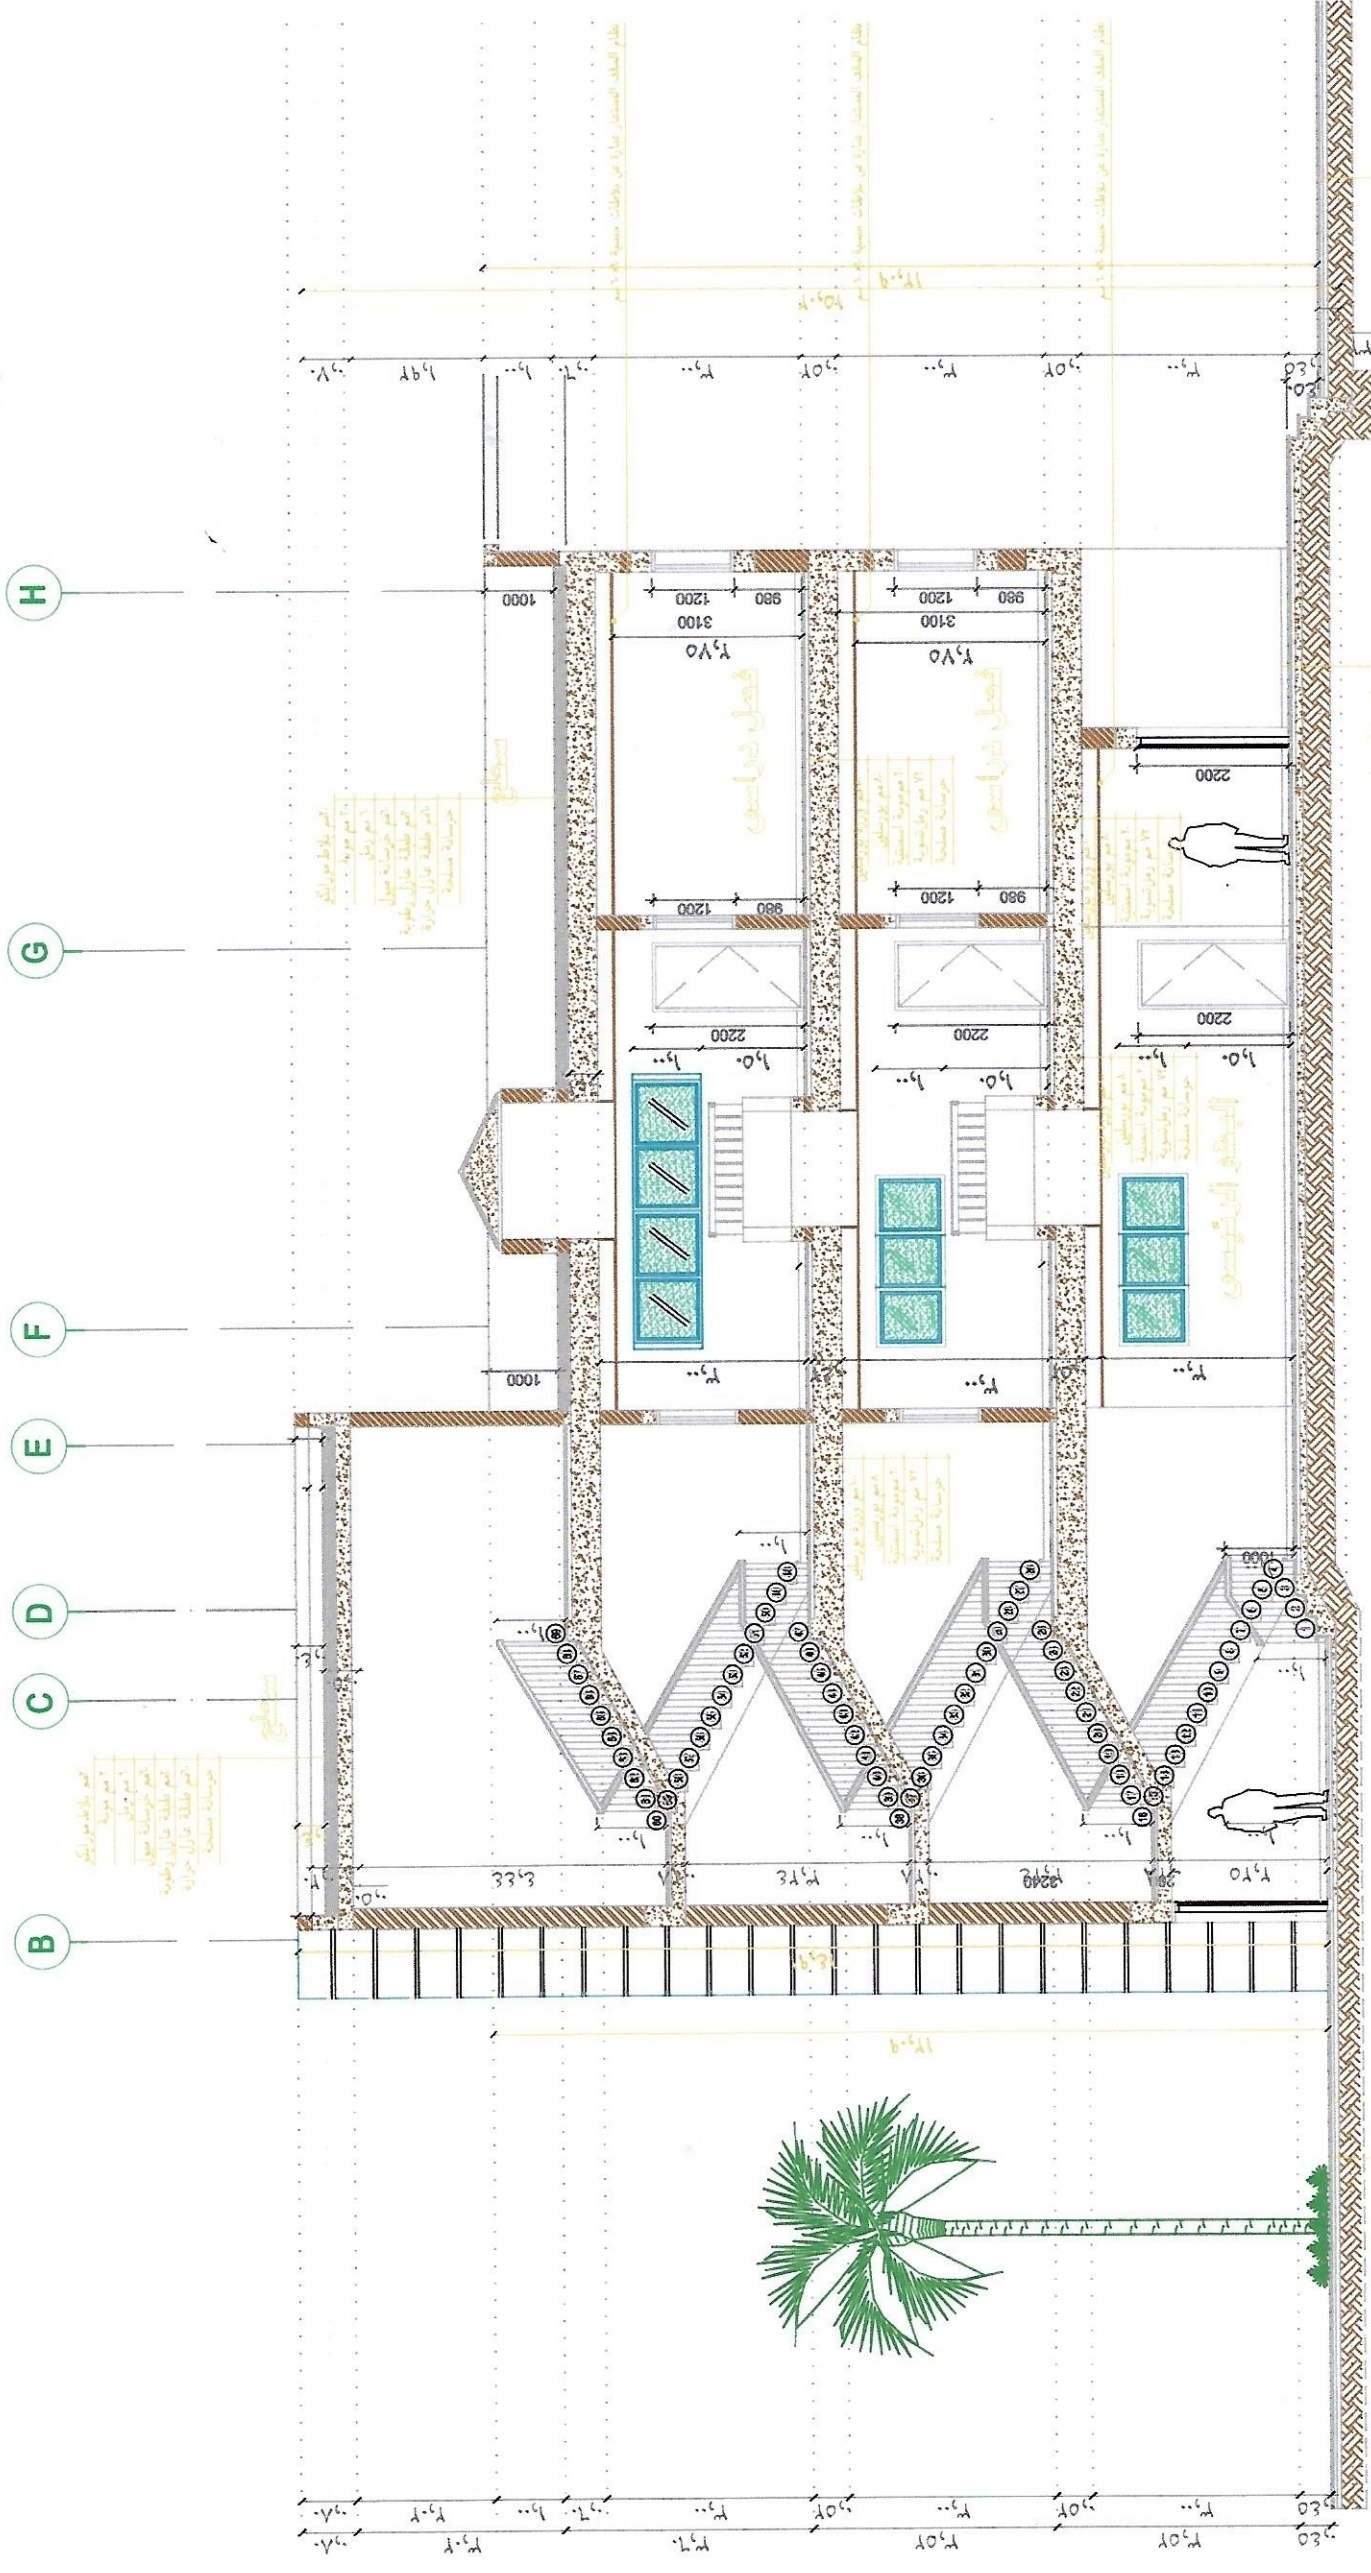

S1 SECTION THRU "A-A"
AR-08 SCALE: 1:100

المملكة العربية السعودية



وزارة التربية والتعليم
MINISTRY OF EDUCATION
وكالة الوزارة للتعليم

اسم المشروع	مجمع الدويمة التعليمي للبنات
اسم الوحدة	قطاع بالميتي ب-ب AS-BUILT DRAWING
رقم الوحدة	مقياس الرسم ١٠٠/١
التاريخ	٢٠٢٢-١١-١٩


شركة بناء الجزيرة للمقاولات
BENA AL-JAZEERAH CO



مدير شؤون المباني	مهندس / فهد عايد المدرع
التوقيع	


مهندس المقاول	
مهندس الاستشاري	
تقديم رقم	

مهندس المقاول
مهندس الاستشاري
تقديم رقم

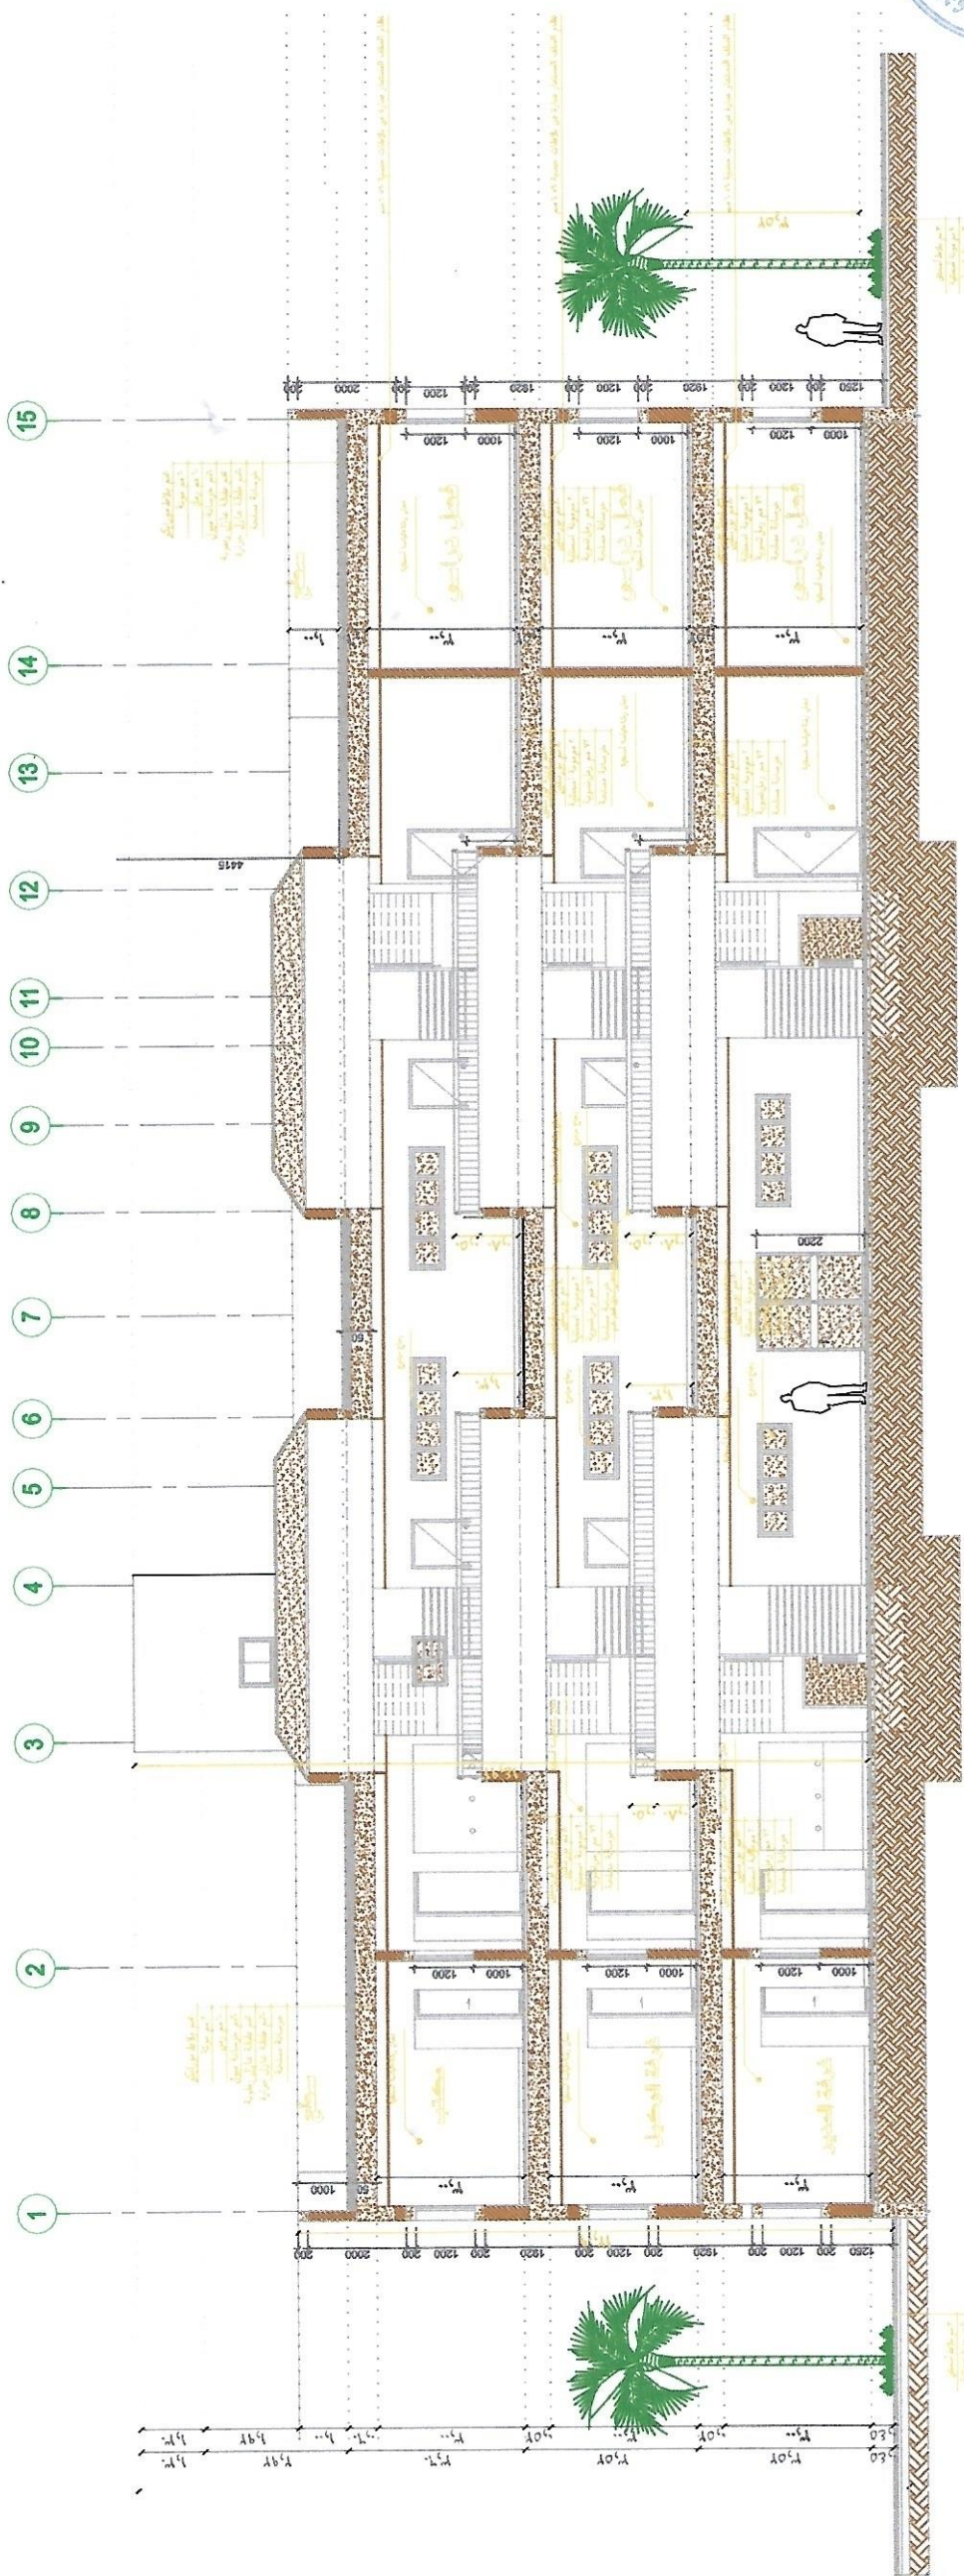

SECTION THRU "B-B"
SCALE 1:100

المملكة العربية السعودية

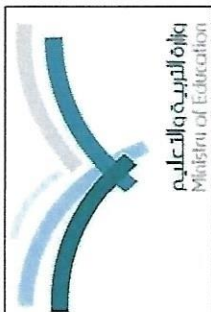

وزارة التربية والتعليم

MINISTRY OF EDUCATION

وكالة الوزارة للمباني


اسم المشروع	مجمع الدارحة التعليمية للبنات
اسم الورقة	تفاصيل السلم AS-BUILT DRAWING
رقم الورقة	قياس ١٠٠/١
التاريخ	٢٠٢٢-١١-١٩




شركة بناء الجزيرة للمقاولات
BENA AL-JAZERAH CO

مدير شؤون المباني	التوقيع
مهندس / فني عايد المدرج	التوقيع


مهندس المقاول	مهندس الاستشاري
مهندس الاستشاري	مهندس الاستشاري
مهندس الاستشاري	مهندس الاستشاري

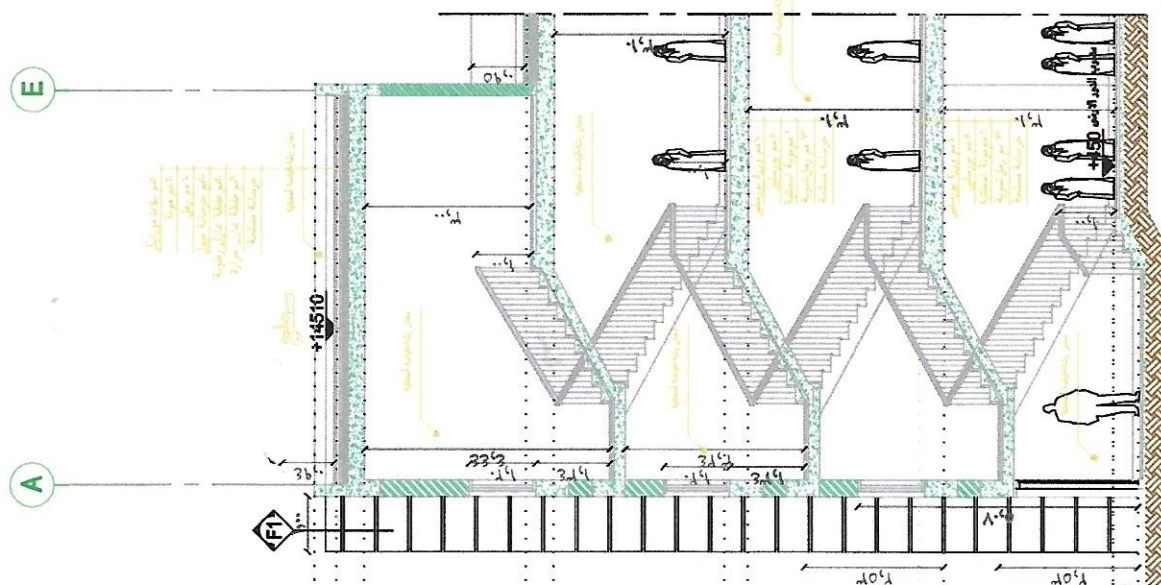


MAIN STAIRCASE - 'A'
SECTION

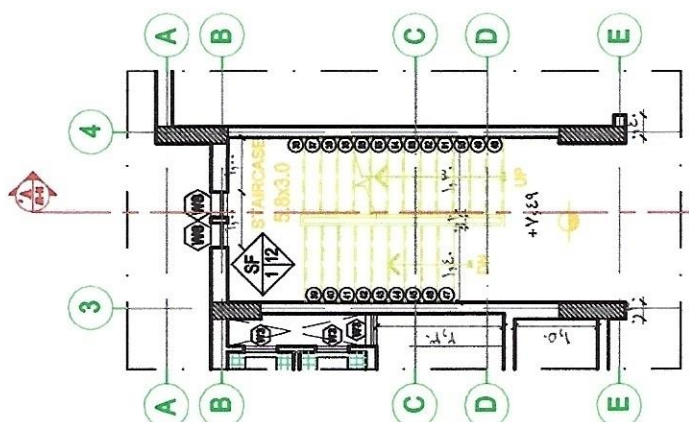


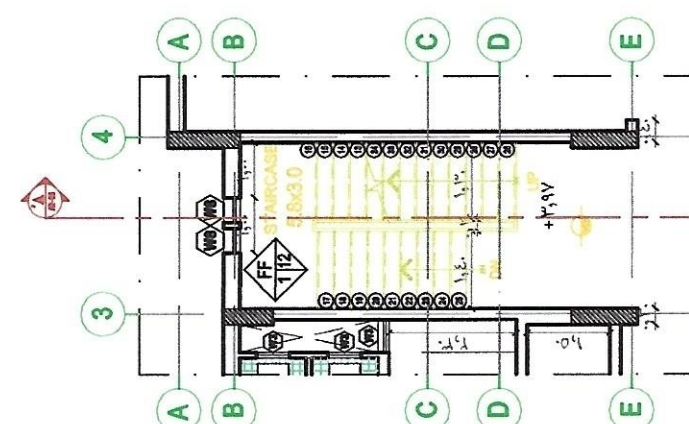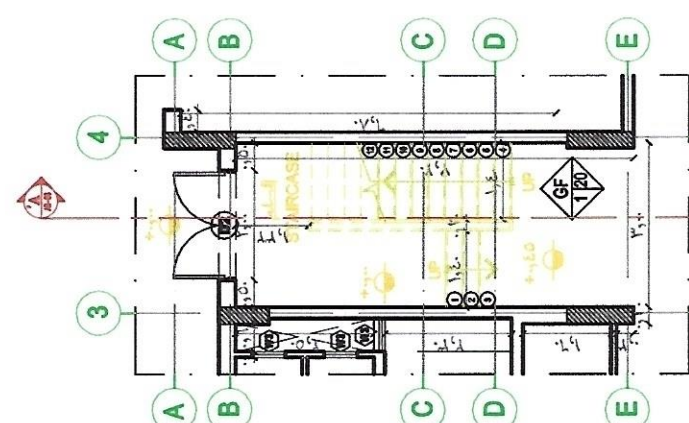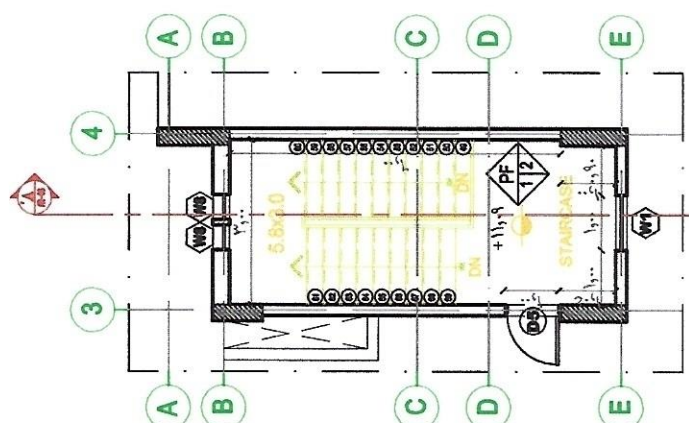
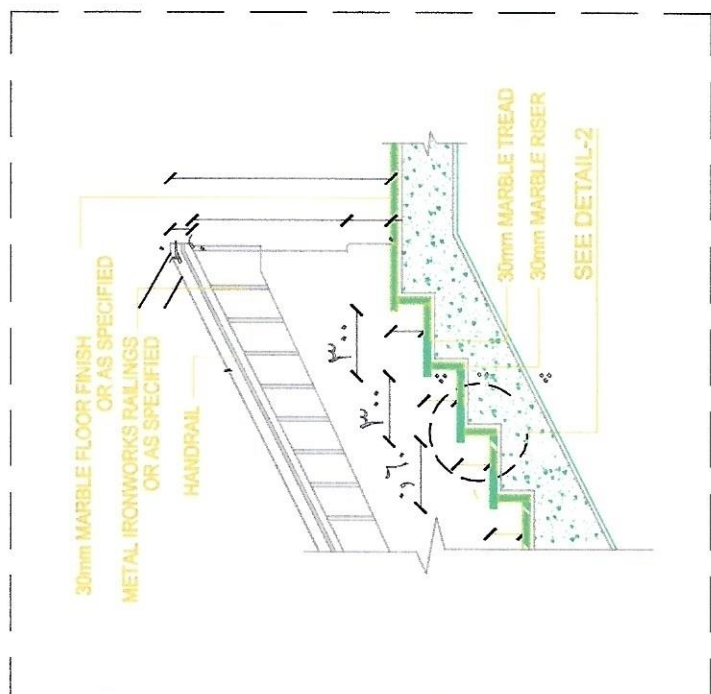

DETAIL - 1

SCALE

1:25

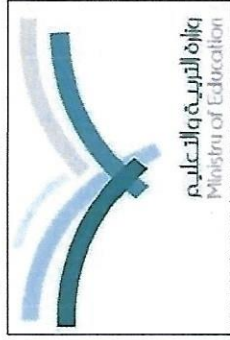


اسم المشروع	مجمع النويمة التعليمي للبيات
اسم اللجنة	مخطط صالاج الشايبك AS-BUILT DRAWING
رقم اللوحة	١٠٠ / ١
التاريخ	٢٠٢٢-١١-١٩



مدير شؤون المباني	مهندس / فهد عايد المدرع
التوقيع	


مهندس المقارن	
مهندس الاستشاري	مهندس / فهد عايد المدرع
تقديم رقم	١٠٠ / ١

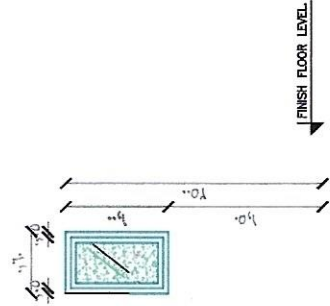

W10 ELEVATION

6/12/6 DOUBLE GLAZING PANELS
WITH POWDER COATED ALUMINUM FRAME
SINGLE PANELS HINGED
2 SETS - VERTY PLAN


العرض	1.50	الارتفاع	2.50	المساحة	0.60	W10
بيان الاتصال						

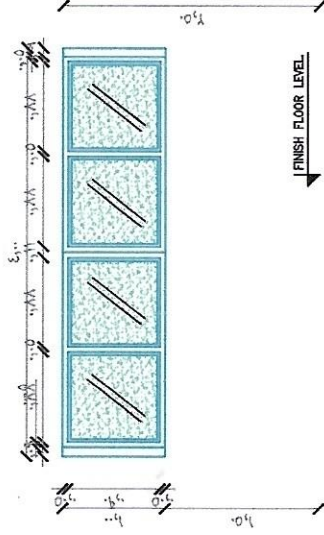

W7 ELEVATION

6/12/6 DOUBLE GLAZING PANELS
WITH POWDER COATED ALUMINUM FRAME
ALL PANELS HINGED
2 SETS - VERTY PLAN


العرض	1.50	الارتفاع	2.50	المساحة	4.00	W7
بيان الاتصال						

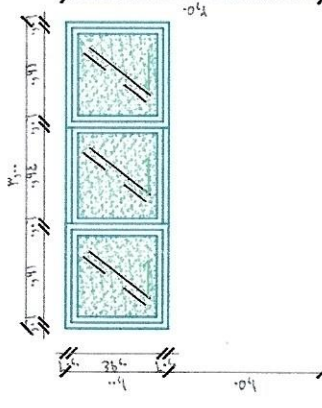

W4 ELEVATION

6/12/6 DOUBLE GLAZING PANELS
WITH POWDER COATED ALUMINUM FRAME
ALL PANELS HINGED
47 SETS - VERTY PLAN


العرض	1.50	الارتفاع	2.50	المساحة	3.00	W4
بيان الاتصال						

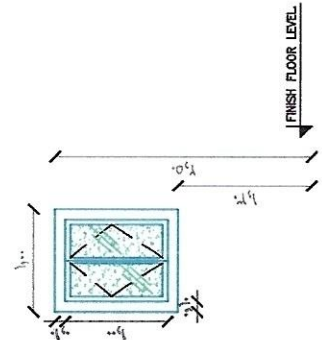

W1 ELEVATION

6/12/6 DOUBLE GLAZING PANELS
WITH POWDER COATED ALUMINUM FRAME
SINGLE PANELS HINGED
130 SETS - VERTY PLAN


العرض	1.30	الارتفاع	2.50	المساحة	1.00	W1
بيان الاتصال						

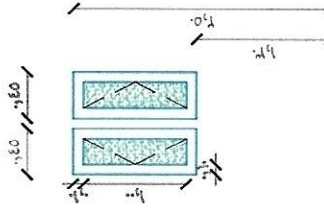

W8 ELEVATION

6/12/6 DOUBLE GLAZING PANELS
WITH POWDER COATED ALUMINUM FRAME
ALL PANELS HINGED
130 SETS - VERTY PLAN


العرض	1.30	الارتفاع	2.50	المساحة	0.45	W8
بيان الاتصال						

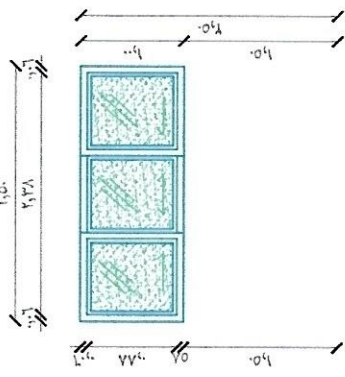

W5 ELEVATION

6/12/6 DOUBLE GLAZING PANELS
WITH POWDER COATED ALUMINUM FRAME
SINGLE PANELS HINGED
2 SETS - VERTY PLAN


العرض	1.50	الارتفاع	2.50	المساحة	2.50	W5
بيان الاتصال						

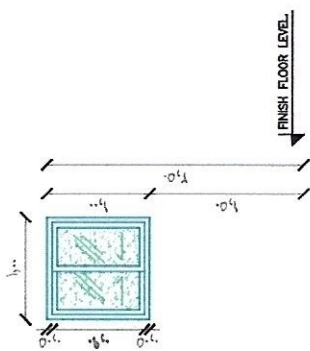

W2 ELEVATION

6/12/6 DOUBLE GLAZING PANELS
WITH POWDER COATED ALUMINUM FRAME
SINGLE PANELS HINGED & UNIT FIXED
130 SETS - VERTY PLAN


العرض	1.50	الارتفاع	2.50	المساحة	1.00	W2
بيان الاتصال						

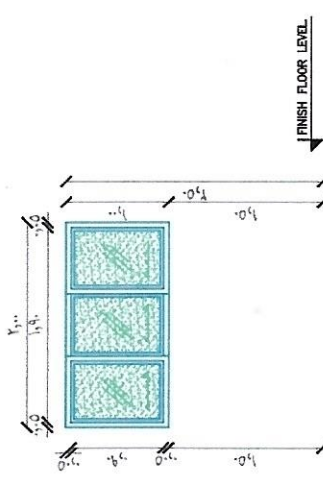

W6 ELEVATION

6/12/6 DOUBLE GLAZING PANELS
WITH POWDER COATED ALUMINUM FRAME
SINGLE PANELS HINGED & UNIT FIXED
2 SETS - VERTY PLAN


العرض	1.50	الارتفاع	2.50	المساحة	2.00	W6
بيان الاتصال						

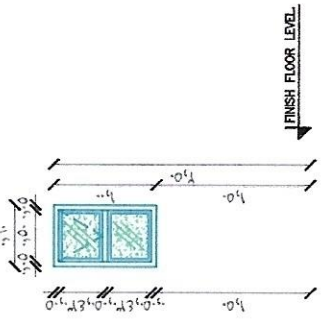

W3 ELEVATION

6/12/6 DOUBLE GLAZING PANELS
WITH POWDER COATED ALUMINUM FRAME
SINGLE PANELS HINGED & UNIT FIXED
7 SETS - VERTY PLAN

العرض	1.50	الارتفاع	2.50	المساحة	0.60	W3
بيان الاتصال						

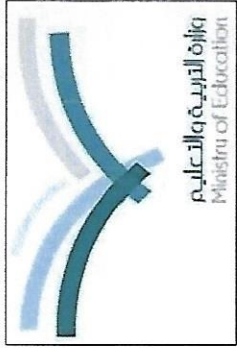



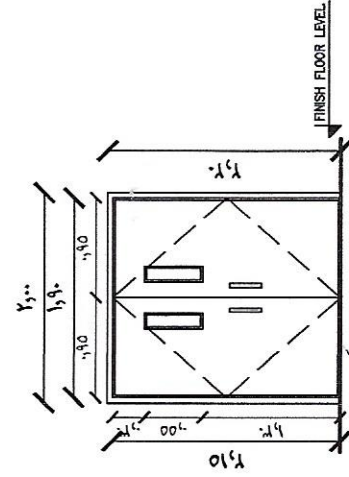


ELEVATION D4

المودج	عرض	ارتفاع
D4	2.00	2.20

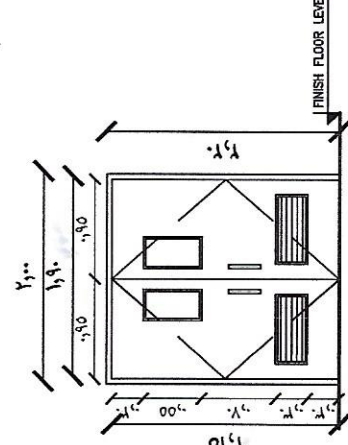


ELEVATION D3

المودج	عرض	ارتفاع
D3	2.00	2.20

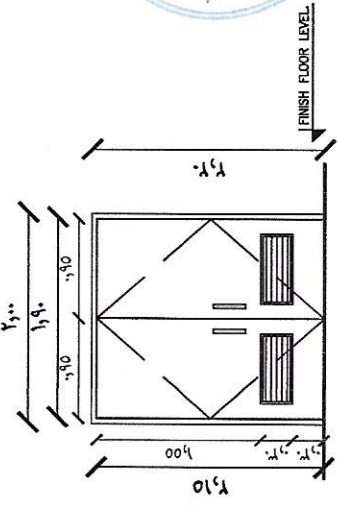


ELEVATION D2

المودج	عرض	ارتفاع
D2	2.00	2.20

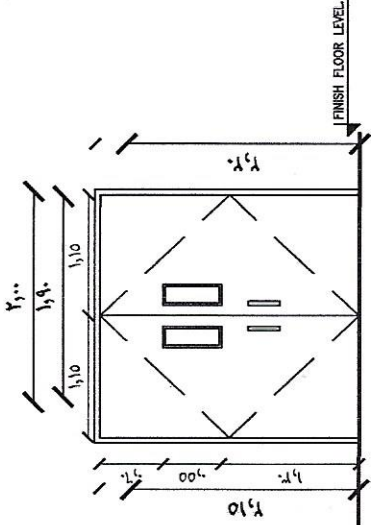


ELEVATION D1

المودج	عرض	ارتفاع
D1	2.40	2.50

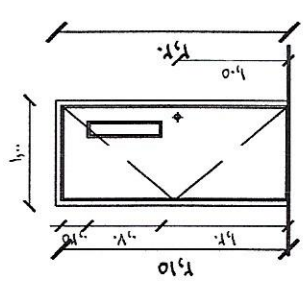


ELEVATION D5

المودج	عرض	ارتفاع
D5	1.00	1.20

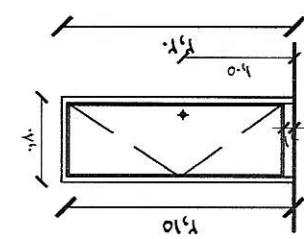

ELEVATION D8

المودج	عرض	ارتفاع
D8	0.80	1.00

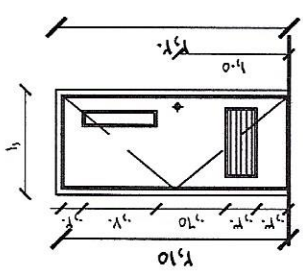


ELEVATION D6

المودج	عرض	ارتفاع
D6	1.00	1.20

مهندس المقاول
مهندس الاستشاري
تقديم رقم

المملكة العربية السعودية

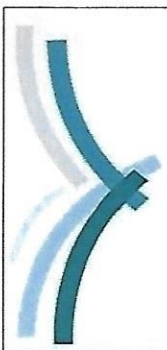

وزارة التربية والتعليم
Ministry of Education

وزارة التربية والتعليم

MINISTRY OF EDUCATION

وكالة الوزارة للمباني

اسم المشروع	مجمع الواجهة التعليمية للبنات
اسم الورقة	مخطط معماري سكني الحارس
رقم الورقة	AS-BUILT DRAWING
التاريخ	٢٠٢٢-١١-١٩



شركة بناء الجزيرة للمقاولات
BENA AL-JAZEERAH CO

مدير شؤون المباني	مهندس / فهد عابد المدرع
التوقيع	

مهندس المقاول	
مهندس الاستشاري	
تقديم رقم	

SYMBOL LEGEND:

- F1: TEXTURE PAINT WITH 20mm X 10mm DEEP GROOVE ON PLASTER
- F2: TEXTURE PAINT WITH 20mm X 10mm DEEP GROOVE ON PLASTER
- F3: RIVADH STONE
- F4: 6/126 DOUBLE GLAZING GLASS PANEL (BLUE GREEN COLOR OR AS SPECIFIED)
- F5: 30mm THK GRANITE PLINTH (RED COLOR)

تتم بلاط جدران
تتم حوائط
تتم حوائط
TOP OF PARAPET +4780

TOP OF ROOF +3780

GROUND FLOOR LEVEL +460

OUTDOOR LEVEL +310

SECTION THRU "A-A"

HOUSING GUARD PLAN

المخططات الانشائية As-Built Drawings المدرسه التحفيظ

المملكة العربية | لسعودية



وزارة التربية والتعليم

MINISTRY OF EDUCATION

وكالة الوزارة للمباني

مشروع مجمع النويمة التعليمي للبنات

المملكة العربية السعودية





وزارة التربية والتعليم
MINISTRY OF EDUCATION
وكالة الوزارة للمباني

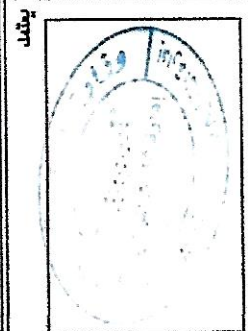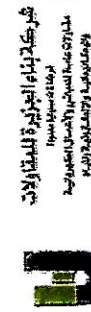






AS-Built


شركة بناء الجزيرة للمقاولات
للمقاولات
مشاريع عامة المصالح والأعمال العسكرية
والبحرية والجزرية

مدير شؤون
المباني

تقديم رقم	4001

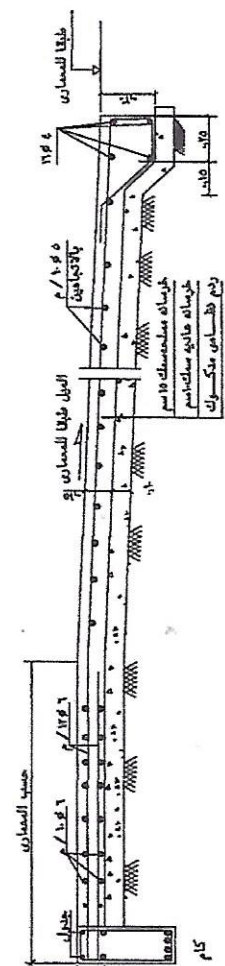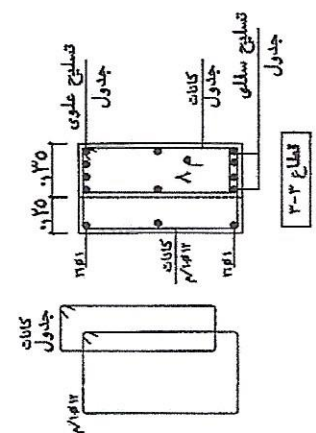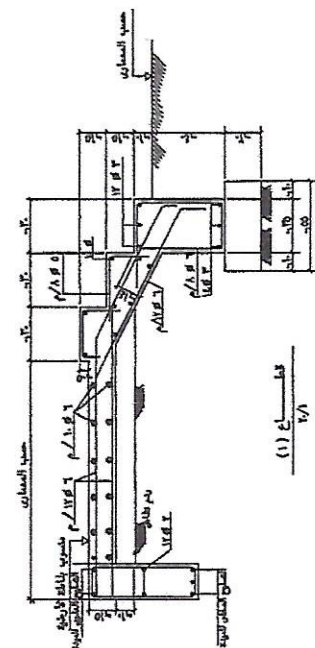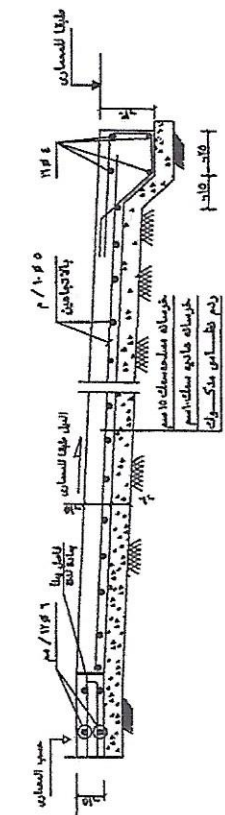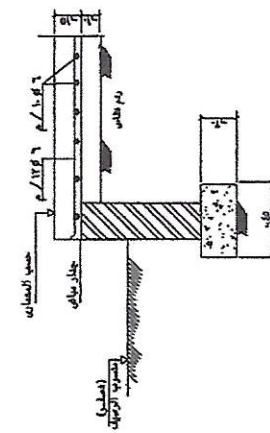
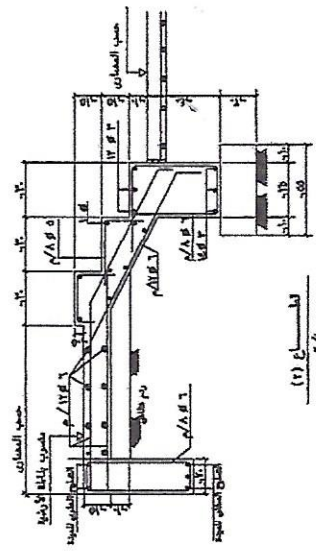


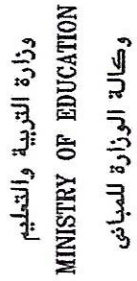

اسم الشخص	مجمع الولاية التعليمية	
اسم الوظيفة	التعليمى بانات	
رقم الوظيفة	(5)	
التاريخ	20/03/2021	
	مقباس	
	الدرس	
	—	

[illegible]


AS-Built

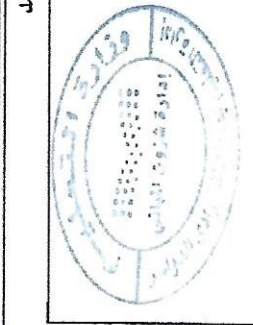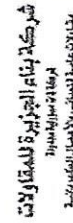


المباني
مدير شؤون
مهلاس / نهد بن عابد الممارع

رقم الدرس	5-01	الدرس الخامس	مهندسين
الاسم	مهندسين	مهندسين	مهندسين
اللقب	مهندسين	مهندسين	مهندسين

مكتبة
مكتبة
مكتبة

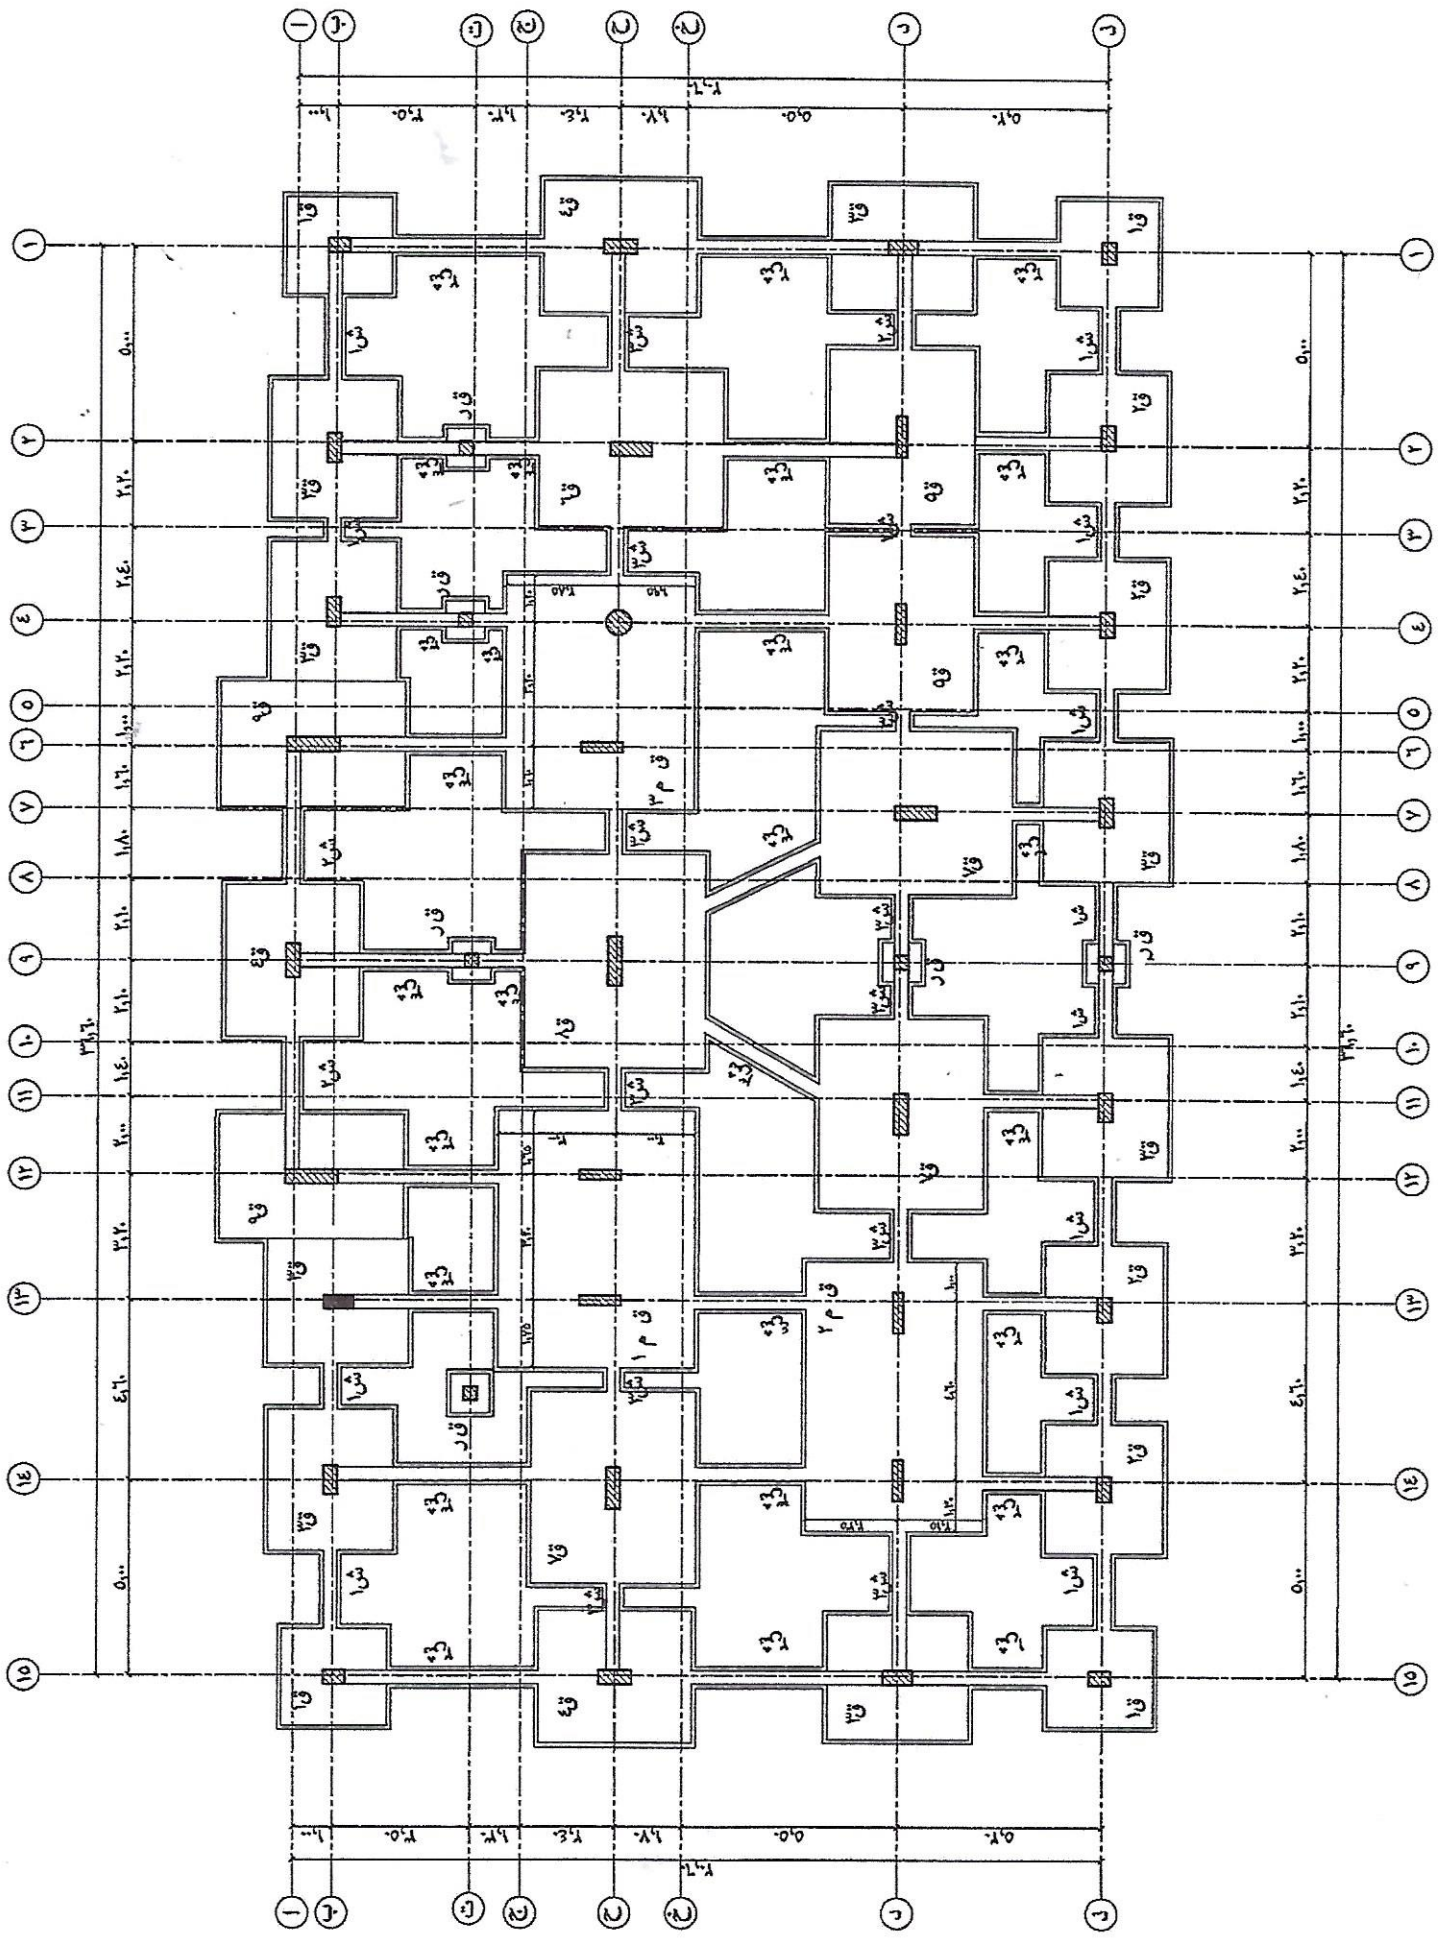

المملكة العربية السعودية


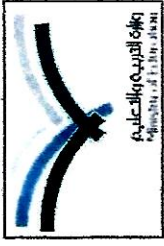


وزارة التربية والتعليم
MINISTRY OF EDUCATION
وكالة الوزارة للمباني

رقم اللجنة	(7)
التاريخ	20/03/2021

يرأس مراجعة المخططات الانشائية: بوزارة المساحة والاعداد
يرأس مراجعة جدران المباني
يرأس مراجعة الفتحات الانشائية
مستوفى: طهر جميع المباني + ٢٤٠٠ م. م. يترك خلال ذلك
أو تعارض مع الحسابات الحسابية
حصة المبنى للزمن: ٨٨٪
استخدام جدران برك مسمت حتى تترك مسطوب لا يزيد
عن ٢٤٠٠ م. م. اسفل الجدران ودرج الداخل وفي حالة
قائمة فرق المسطوب عن ذلك يتم استخدام جدران استنادي


A5-Build

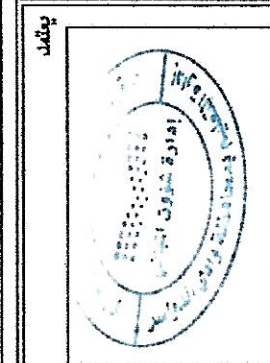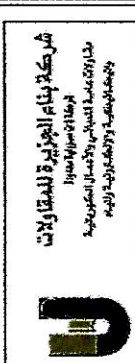

مدير شؤون
المباني

مهندس	المهندس
المقاول	المهندس
المستشار	المهندس
تقديم رقم	01-01


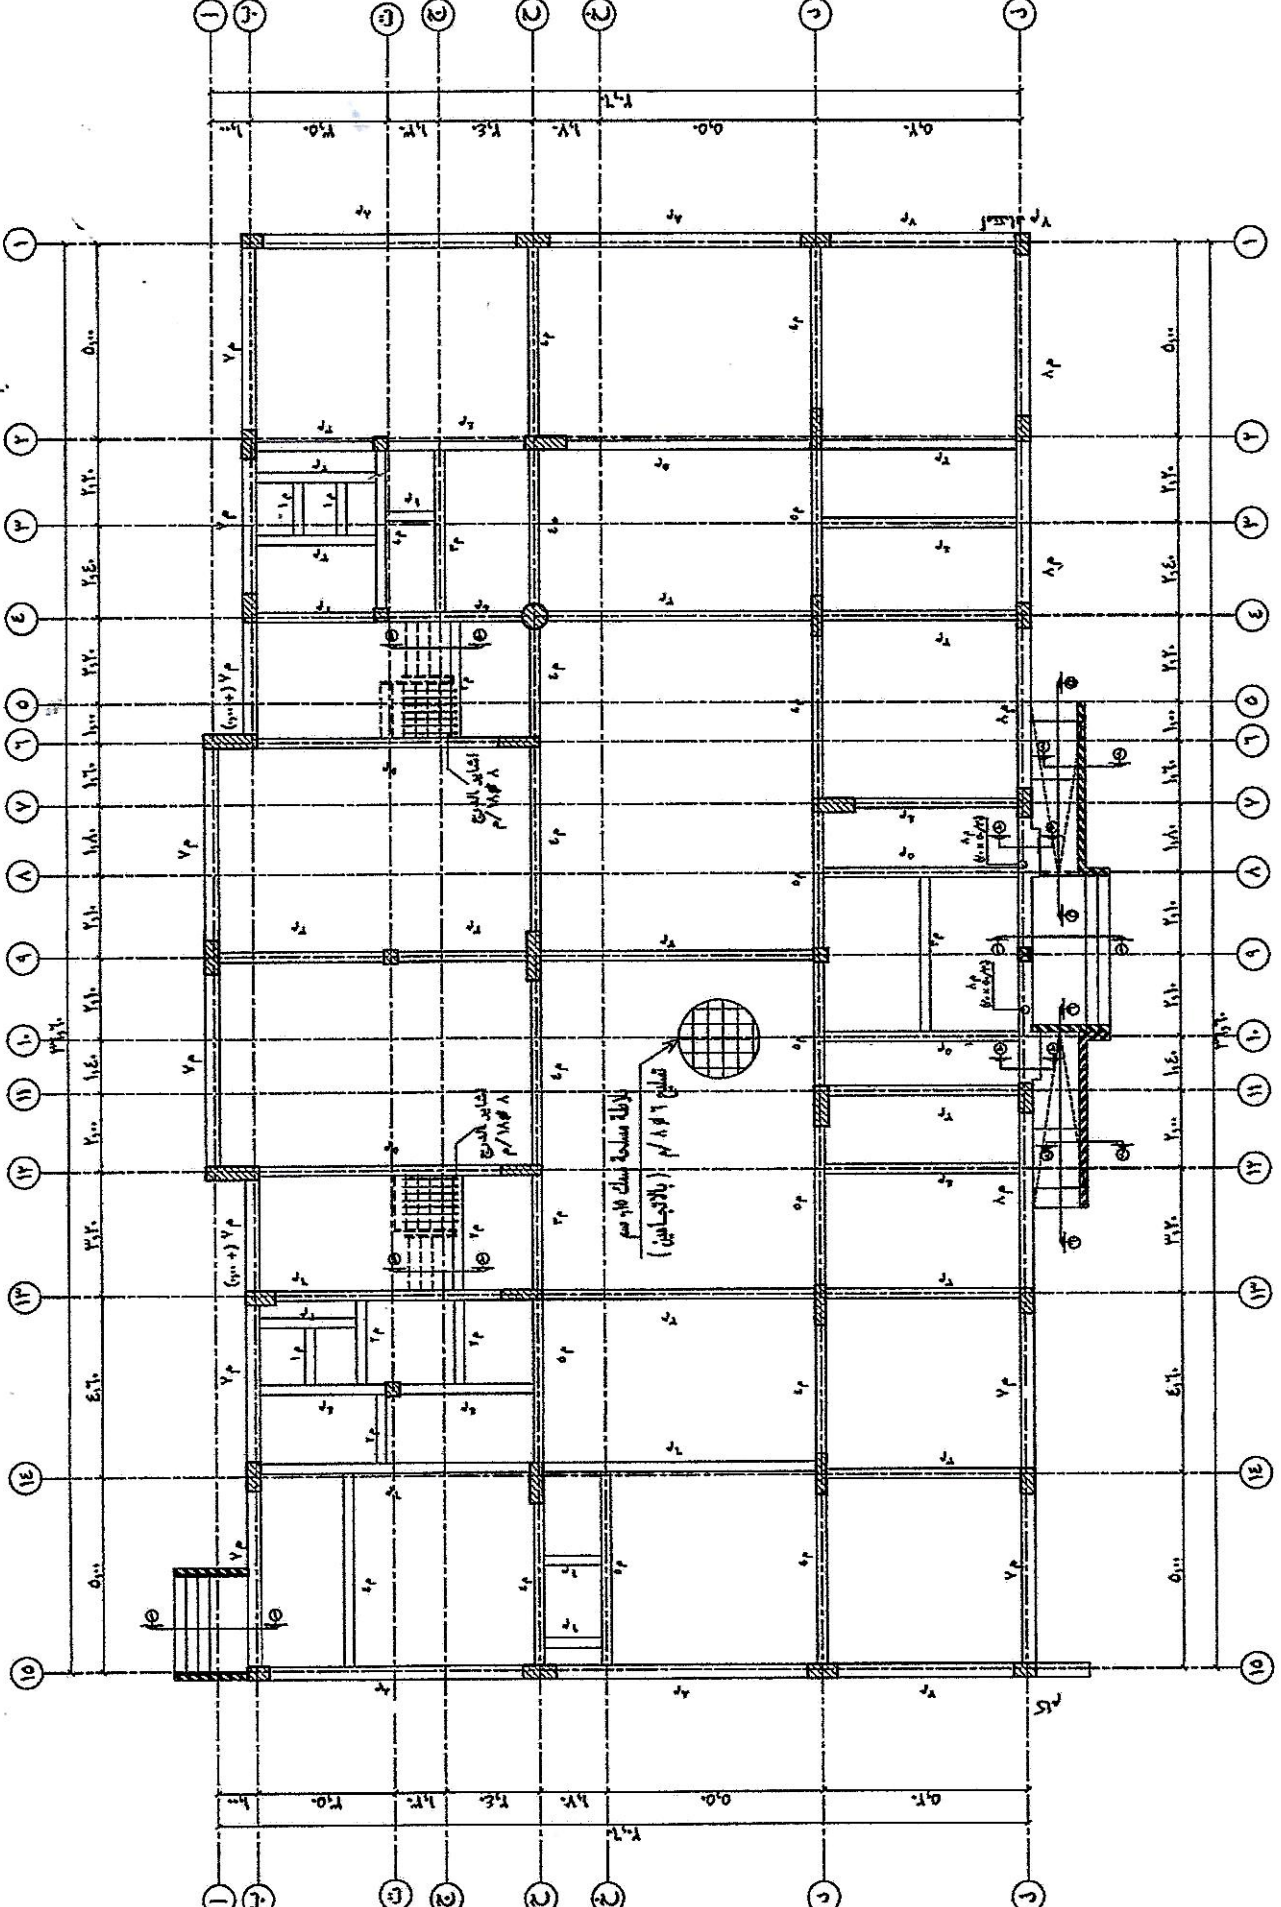

الاسم	مجمع التوجيه
الاسم الشرح	التعليمي بنات
اسم الوحدة	مفاتيح الدور الثاني
رقم الوحدة	١٠٠ / ١
رقم الترميم	١٣٣
التاريخ	25/04/2020

[illegible]

100



اسم المكتب




مهندس / فهد بن عابد الصوي

المبايعة	التوقيع
----------	---------

مهندس


المقاول محمد/صباح

مهندس
م/ يوسف القوي


۱۰	۱۱	۱۲	۱۰۰
----	----	-----

1 - 100


مكة المكرمة

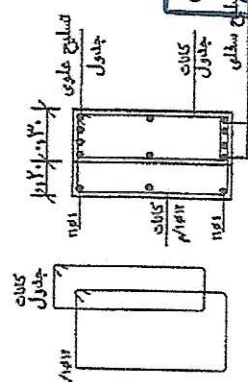

قلاطع ۱ - ۱

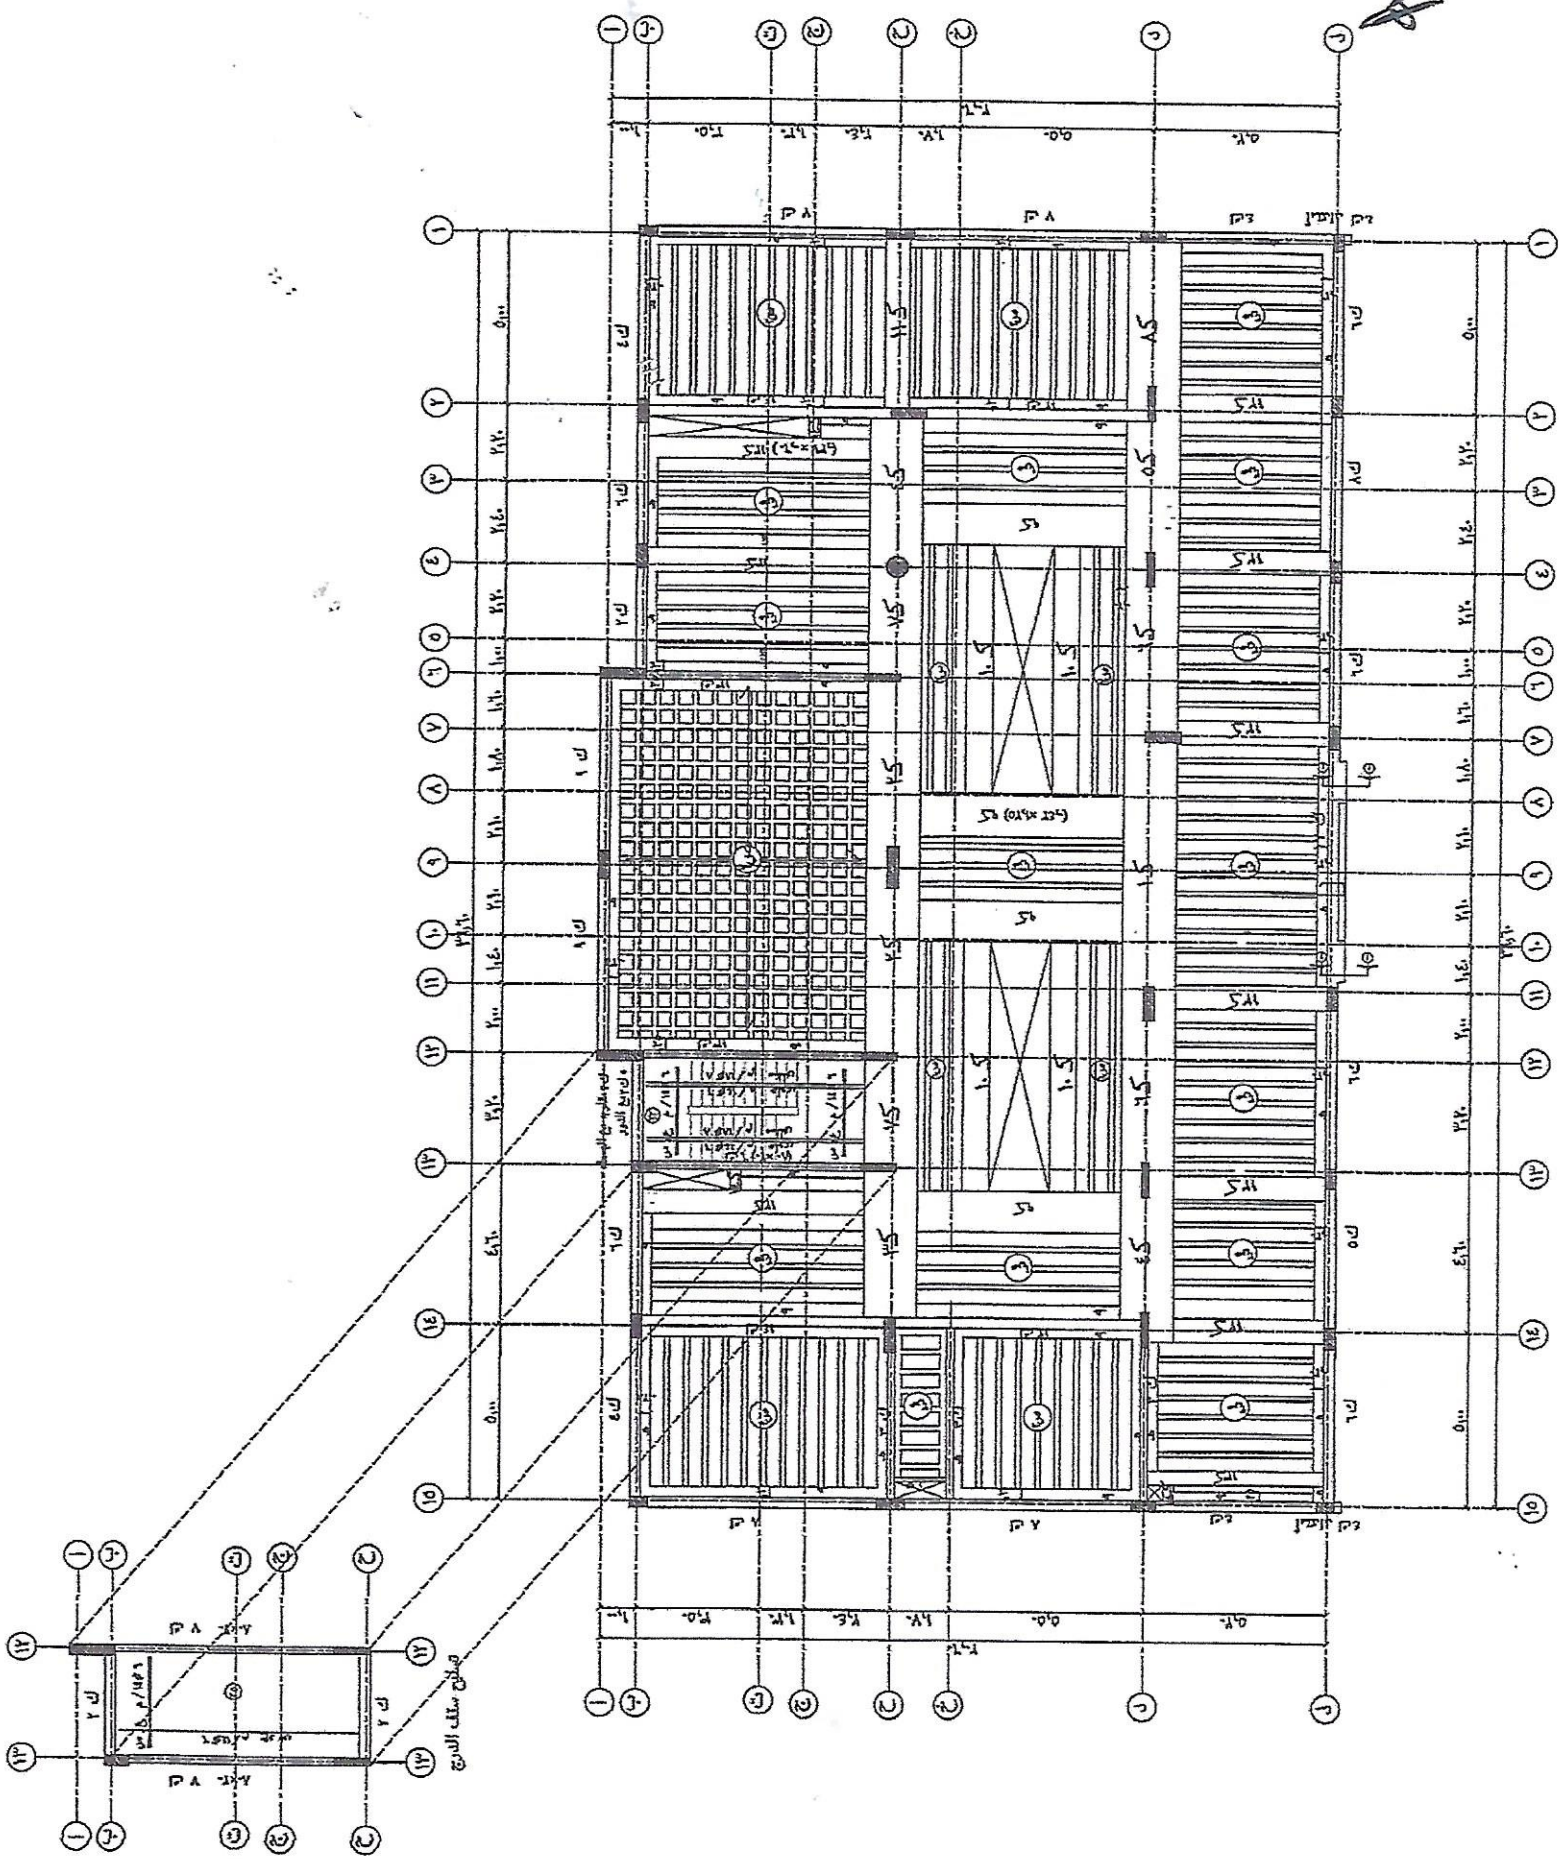

بلاطة مسك يسم

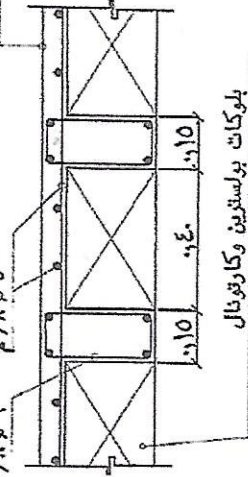

بلوکات پولسٹرین وکارتونا

قطاع خلال البطالة المؤبد


اسم المشروع	مجمع الذويعية التعليمية بنات		
اسم اللوحة	الجدول الاثنا عشر		
رقم اللوحة	(3)	رقم الدرس	مكتسبات
التاريخ	25/02/2024		

- يراجع مراجعة تفصيل الأبعاد
- يراجع مراجعة تفصيل الأبعاد
- يراجع مراجعة تفصيل الأبعاد

As-Bait


مدير شؤون الطلاب	مهديس / فهد بن عابد السويح	توقيع
---------------------	----------------------------	-------

مهندسون المقاولون	مهندسون الاستشاري	تقديم رقم 3-01
----------------------	----------------------	-------------------

جدول نماذج الكمرات المساقطة

ملاحظات	كانات	تسليح	قطاع خرسانة		نموذج
			طول	عرض	
	م/٨٥٧×٢	١٦Ø١٠	٥٠	٣٠	١ ع
	م/٨٥٧×٢	١٦Ø١٢	٦٠	٣٠	٢ ع
	م/٨٥٧×٢	١٦Ø١٤	٧٠	٣٠	٣ ع
	م/٨٥٧×٢	١٦Ø١٦	٨٠	٣٠	٤ ع
	م/٨٥٧×٣	٢٢Ø٢٠	١٠٠	٢٠	٥ ع
	م/٨٥٧×٣	٢٢Ø٢٠	١٠٠	٣٠	٦ ع
	م/٨٥٧×٤	٢٢Ø٢٢	١٢٠	٣٠	٧ ع
	م/٨٥٧×٤	١٨Ø٢٢	١٣٠	٣٠	٨ ع
	م/٨٥٧	١٨Ø١٦	القطر ٦٠ سم		٩ ع
	م/٨٥٧	١٦Ø٤	٣٠	٣٠	٩ ع

جدول نماذج الكمرات الهوردي

[illegible]

جدول نماذج المید الرابطة (الشدادات)

ملاحظات	التسليم						القطاع		نموذج
	كانات	تسليم جانبي	علوي	سفلي	عمق		عرض		
	م/ ١٨٥٦	—	٣٥٧١	٣٥٧١	١٠	١٣٥	١	ش ١	
	م/ ١٨٥٦	—	٣٥٧١	٣٥٧١	١٠	١٣٥	٢	ش ٢	
	م/ ١٨٥٦	١٢٥٢	٣٥٧١	٣٥٧١	١٠	١٣٥	٣	ش ٣	


جدول نماذج الأعصاب

ملاحظات	كائنات		التسليح الجانبى	التسليح الطوى	التسليح السفلى	القطاع		نوع
	وسيطيه	بجوار الركائز				عمق	عرض	
	م / ٨ Ø ١٢	م / ٨ Ø ٦	—	١٨ Ø ٢	٢٢ Ø ٢	٣٧	١٥	ص ١
	م / ٨ Ø ١٢	م / ٨ Ø ٦	—	١٤ Ø ٢	١٦ Ø ٢	٣٧	١٥	ص ١
	م / ٨ Ø ١٢	م / ٨ Ø ٦	—	١٨ Ø ٢	٢٢ Ø ٢	٣٧	١٥	ص ١
	م / ٨ Ø ١٢	م / ٨ Ø ٦	—	١٤ Ø ٣	١٤ Ø ٣	٣٧	١٥	ص ١

ملاحظات	كائنات			البرندات لكل جانب	التسليح العلوي	التسليح السفلي	القطاع		نموذج	
	بجوار الركائز	وسطية	عرض							
							عمق			
	نم متاعفة الكائنات بجوار الركائز وعند الإحمال المركزي كما في مذكور بخفض الملاحظات العامة لمسافة ٢									
		٢	١٠	١٠	١٢	٢	١٨	١٠	١٠	١

[illegible]

المملكة العربية السعودية


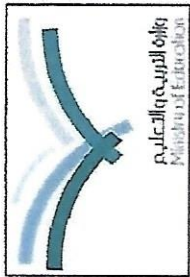


وزارة التربية والتعليم
MINISTRY OF EDUCATION
وكالة الوزارة للمباني

اسم الوحدة	المباني الوسطية
رقم الوحدة	١٤
التاريخ	٢٥/٣/٢٠٢١

يرأس مراجعة الملاحظات الانشائية بلوحة المصادر والاصحاح


AS-Build
مراجعة التصميم

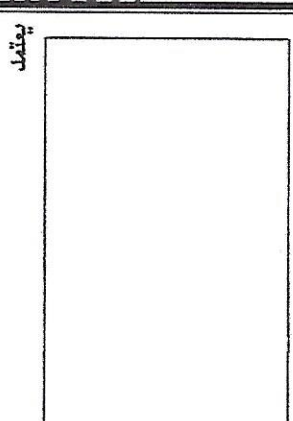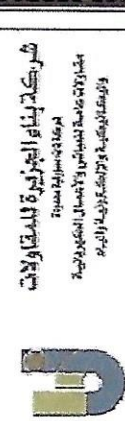

اسم المصمم	مهندس / فهد فياض عذرا
اسم المصمم	فهد فياض


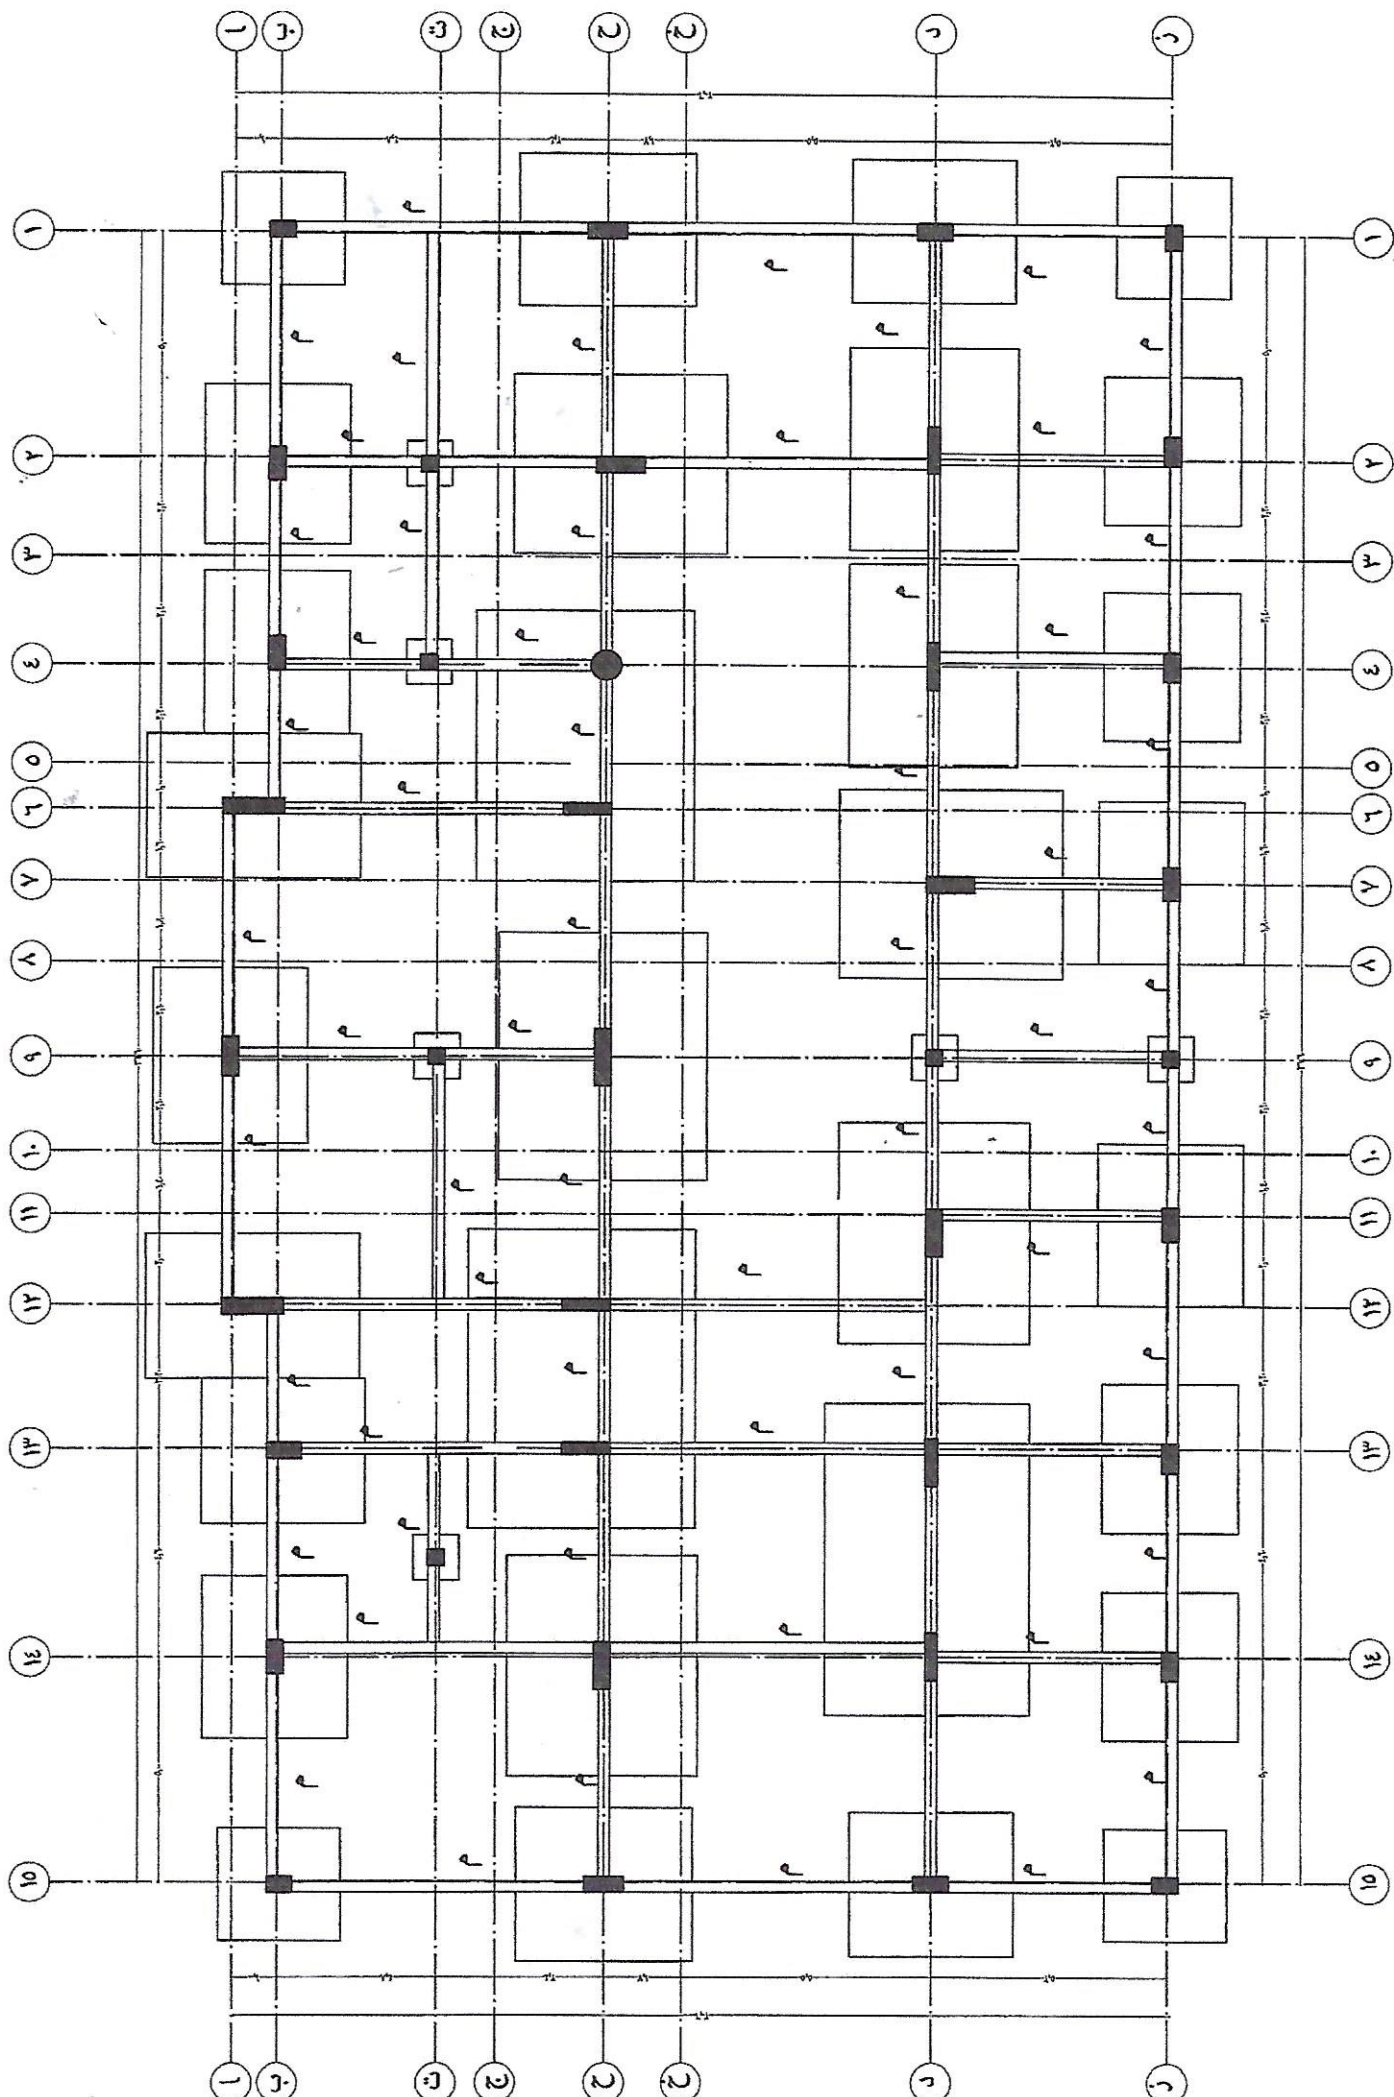

وزارة التربية والتعليم
MINISTRY OF EDUCATION
وكالة الوزارة للمباني


رقم الزوجة	(9)	تفاصيل الدراج	اسم الزوجة	اسم المشروع
	المس مقاي			
20/03/2021		مجمع الزوجة	الدعائم بن	

• يراعى مطابقة السلام مع اللوحات المعماريه

A5-Bitt

1-3



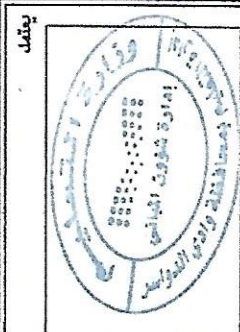


المباني	مدير شؤون
التوقيع	مهلاس / فهد بن عابد المارح

المجلس
المجلس
الاستشاري


9=0

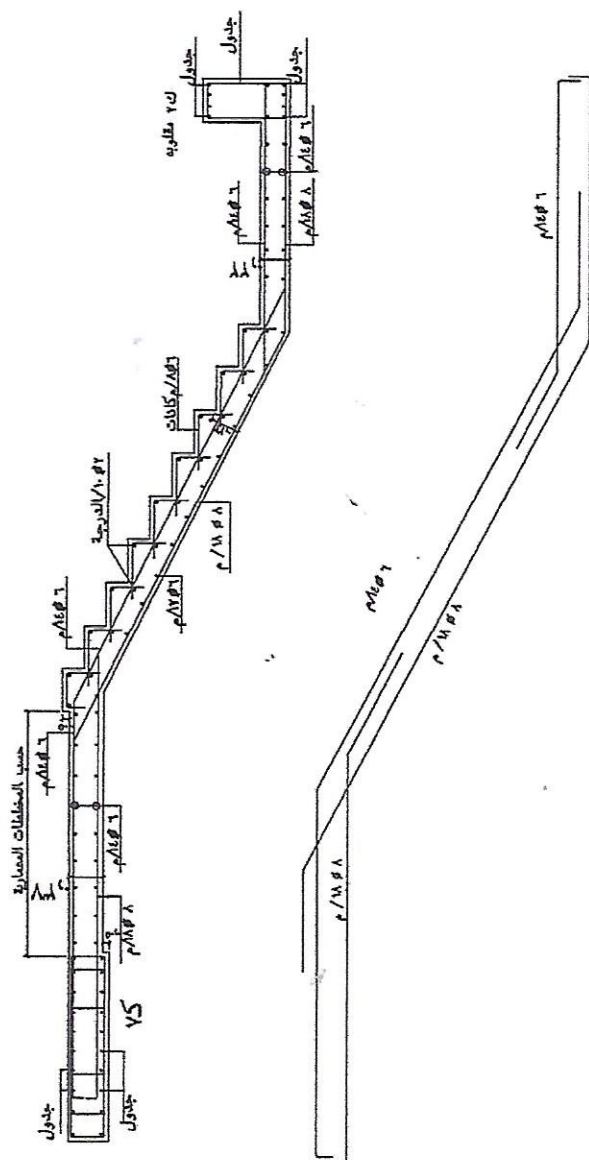


قطاع
(۲-۲)

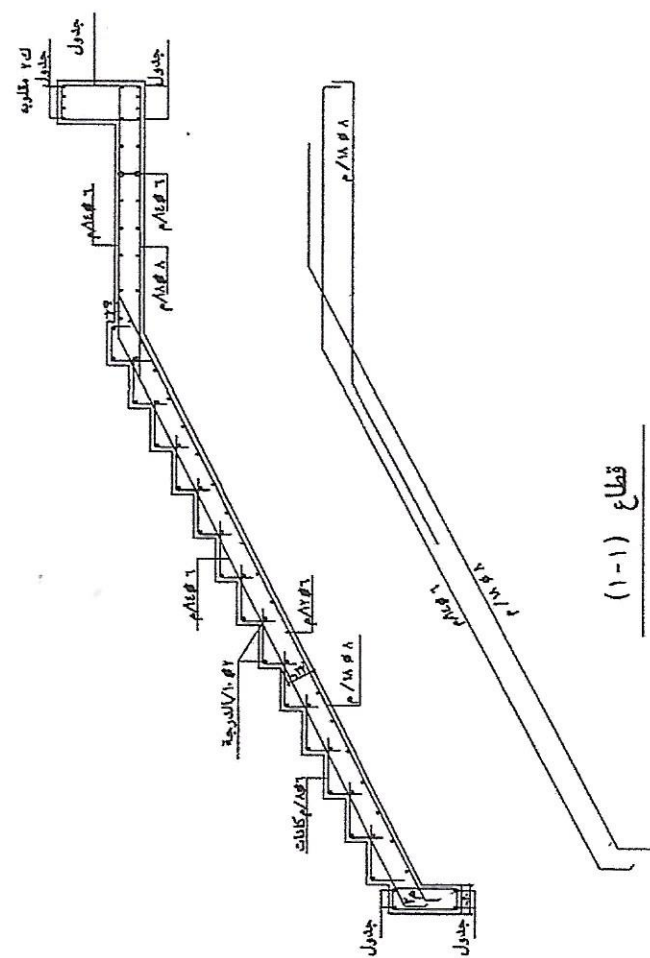


قطعا (۱-۱)

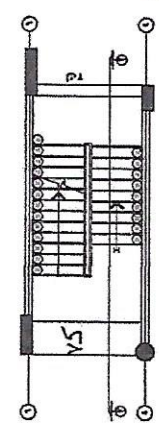


مسقط أفقي للسلم عند منسوب سقف الدور الأرضي

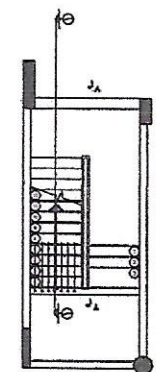


مسقط أفقي للسلم عند منسوب الميد العلوية

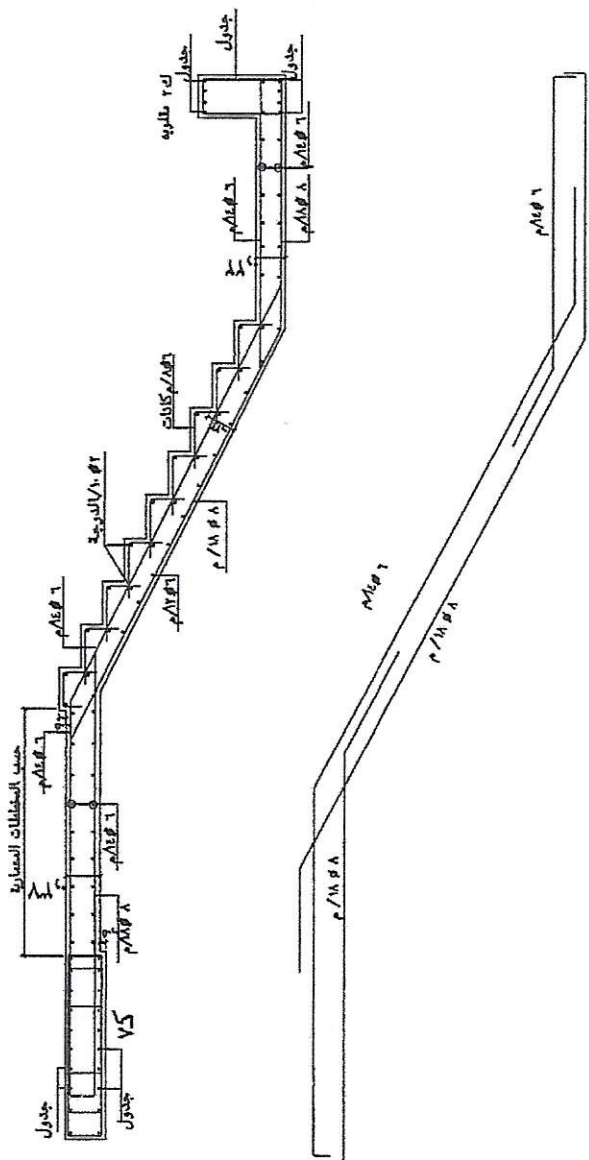


قطاع (٢-٢)

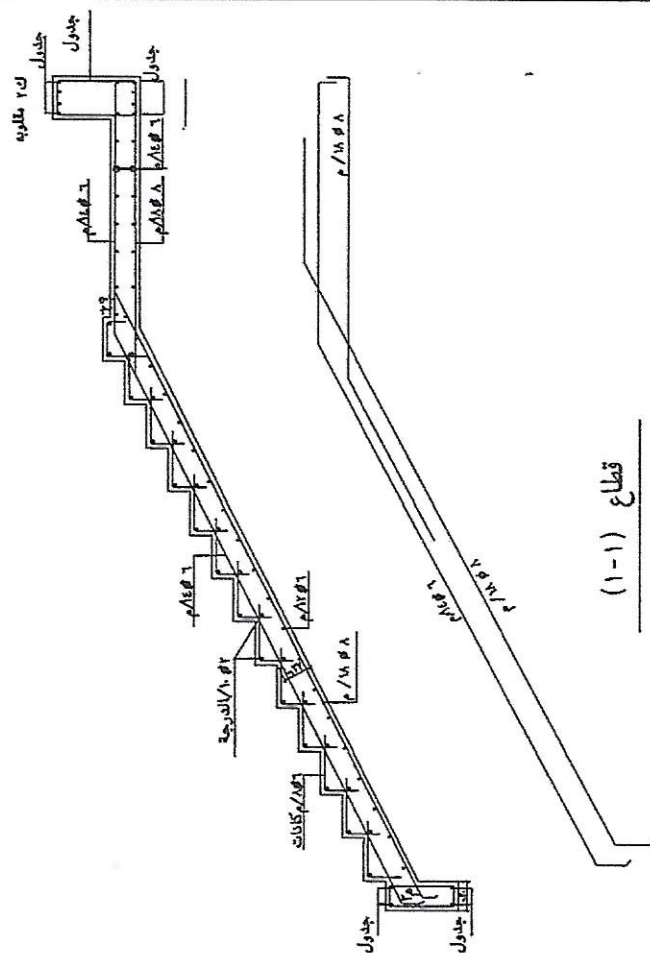

قطاع (١-١)

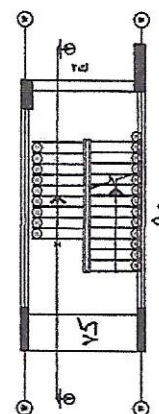


مسقط النقي للسلم عند منسوب سقف الدور الارضي

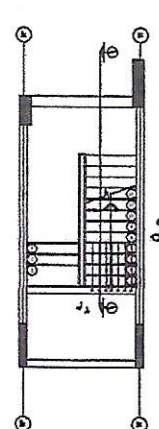


مسقط أفقي للسلم عند المنسوب الميد العلوية

مستروية لجميع التوزيعات التعليمية
التي السبيل

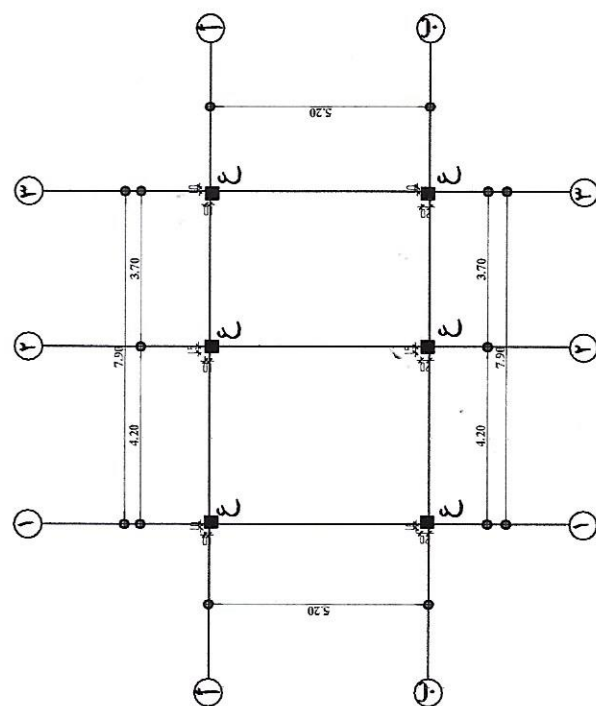

الاعمدة و المحاور

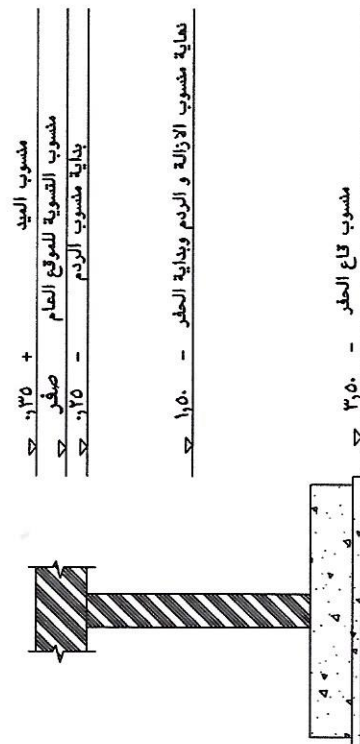


جدول القواعد


ملاحظات	التسليم الطويل/م		التسليم القصير/م		التسليم القصير	التسليم القصير/م	التقارب المساحة	التقارب السادية	نموذج
	طويل	قصير	طويل	قصير					

جدول الميديات

ملاحظات	كانات	التعليق العلوي	التعليق السفلي		النفوذ	
			مكسج	عدل	عرض عمق	قطاع
	١٨/٥٦	١٤/٣	---	١٤/٣	٠,٥٣	١ م
	١٨/٥٦	١٦/٣	---	١٦/٣	٠,٦٣	٢ م

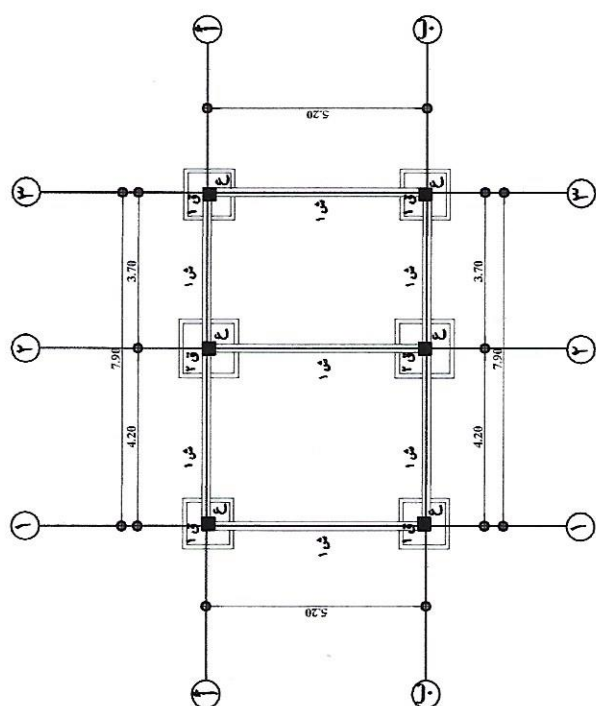


القواعد والشهادات

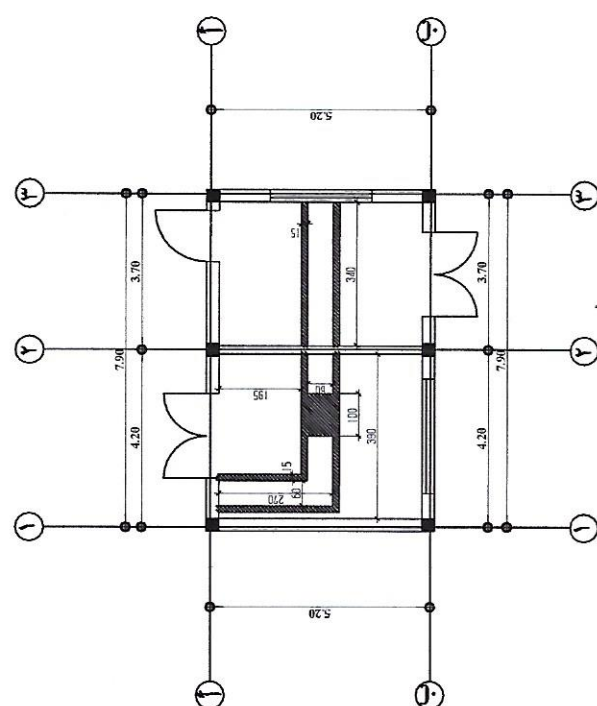


تجارب الكليات

جدول الكمرات

ملاحظات	كانات	تسليم سفلى	تسليم على	قطاع		النموذج
				عمق	عرض	
	٢١٨/٥٦	١٤/٥٤	١٤/٥٣	٠,٦٠	٠,٢٠	ك ١

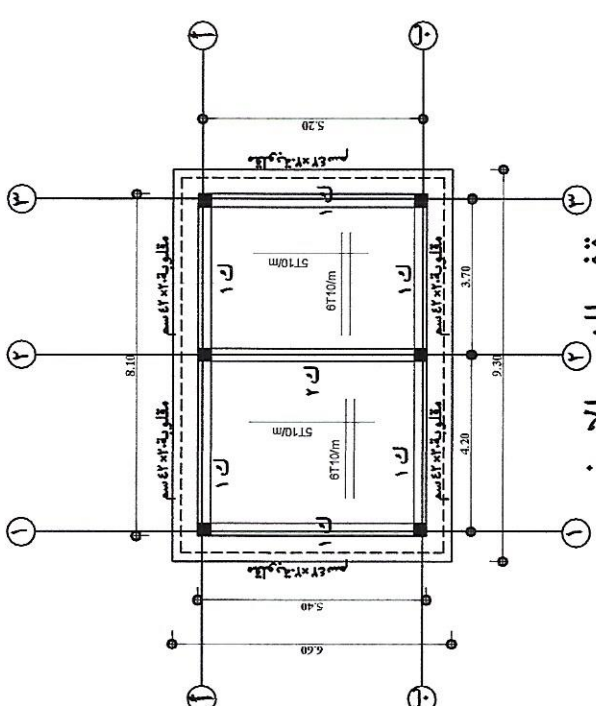

سقف الدور الأرضي^(٢)

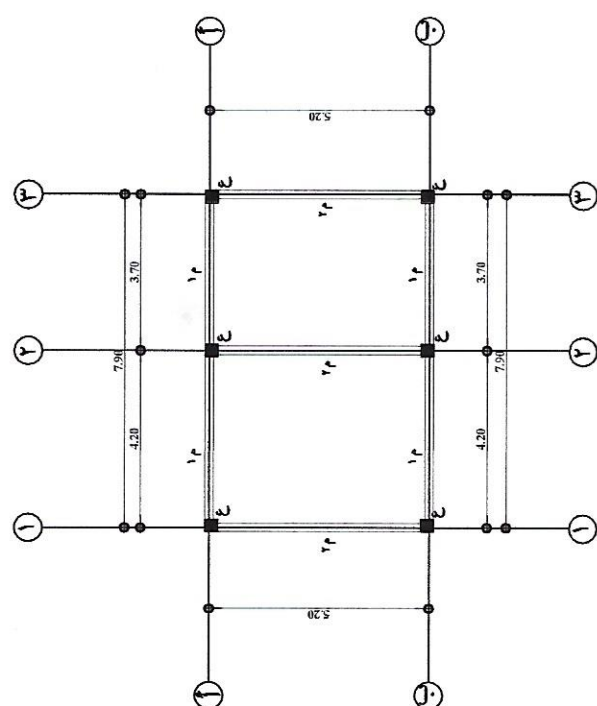


المبادئ

جدول الشدائد


ملاحظات	كانات	التعليق الطوى		عرض عتق	قطاع	النموذج
		مكسح	عدل			
	٢١/١٠/٦٦	---	١٨٨/٥	١٨٨/٥	١٣٠/٨٠	ش ١

جدول الأعمدة

ملاحظات	كانات	التسليم	قطاع		النموذج
			عرض	طول	
	١/٨ϕ٦	١٤ϕ٨	٠,٤٠	٠,٢٠	١ ع

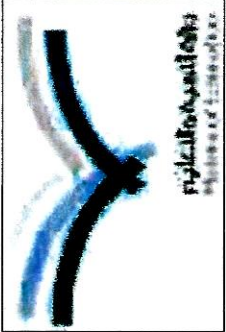

اسم المشروع	مجمع النويمة التعليمية للبنات
اسم اللجنة	مخطط سكن الحارس AS-BUILT DRAWING
رقم الورقة	٣
التاريخ	٢٠٢٢-١١-١٩

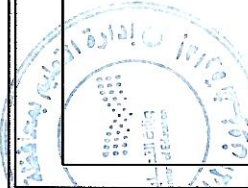


المباني	مهندس / فهد عابد المدرع
مدير شؤون	


مهندس المقاول	
مهندس الاستشاري	
تقديم رقم	

مشروع مجمع نويمة للبنات
شارع نويمة

وادي السيل واسم

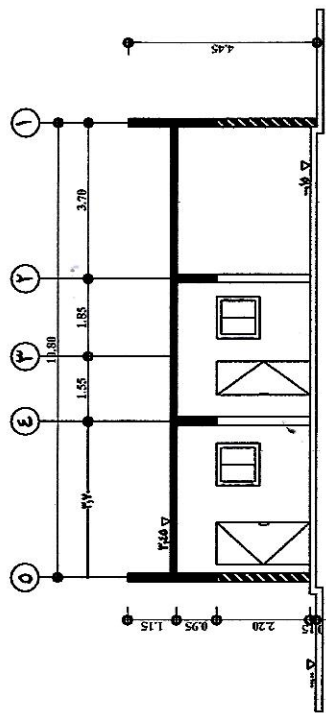

قطاع ١ - ١

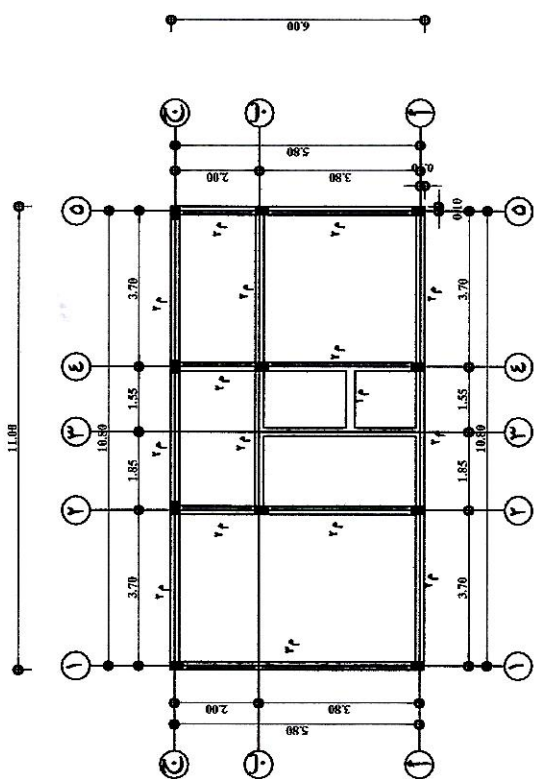

الميدات

جدول الميدات


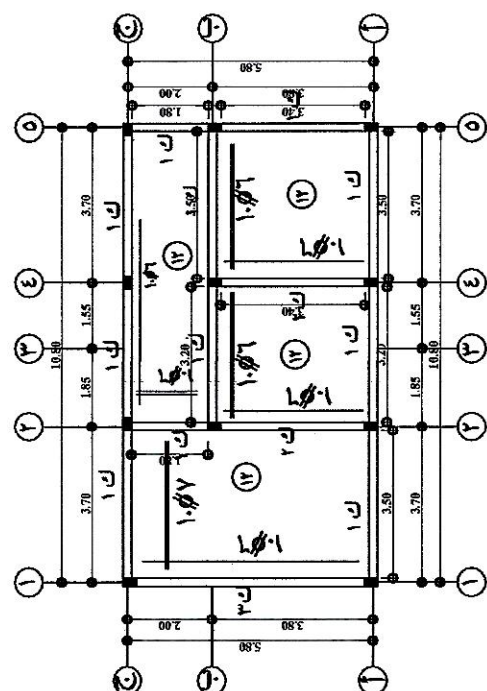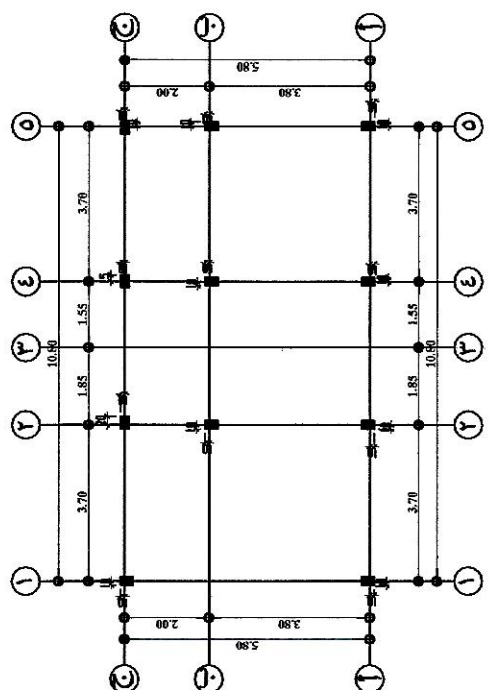
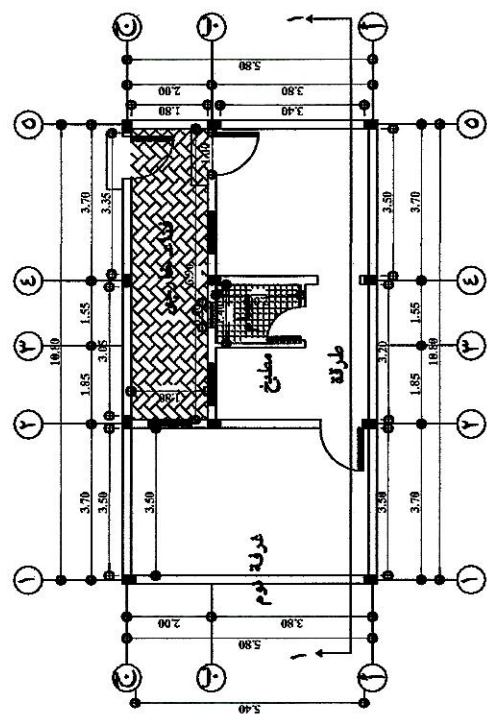


الدور الأرضي

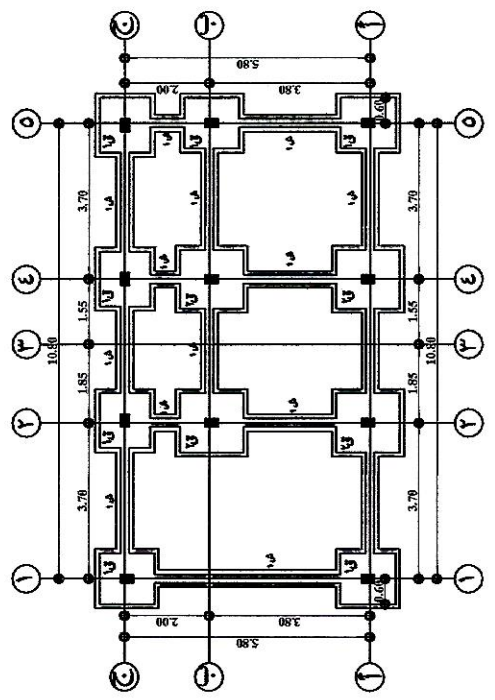

القواعد والشدائد

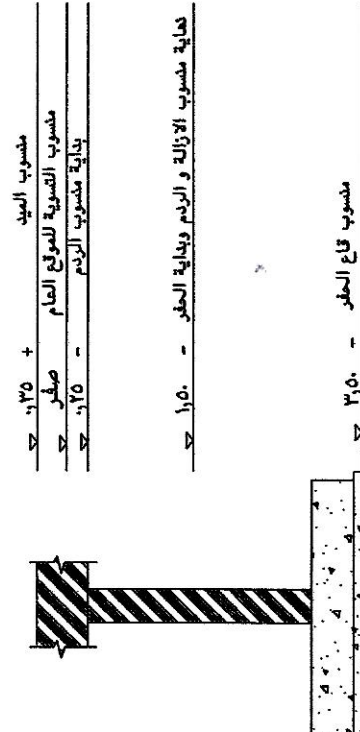

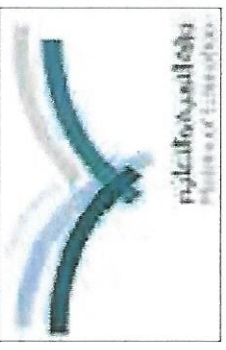


اسم المشروع	مجمع التويزة التعليمية للبنات
اسم الورقة	مخطط المصطف
رقم الورقة	٢
التاريخ	٢٠٢٢-١١-١٩


شركة بناء الجزيرة للمقاولات
BENA AL-JAZEERAH CO

مدير شؤون المباني	مهندس / فهد عابد المذرع
التوقيع	


مهندس المقاول	
مهندس الاستشاري	
تقديم رقم	

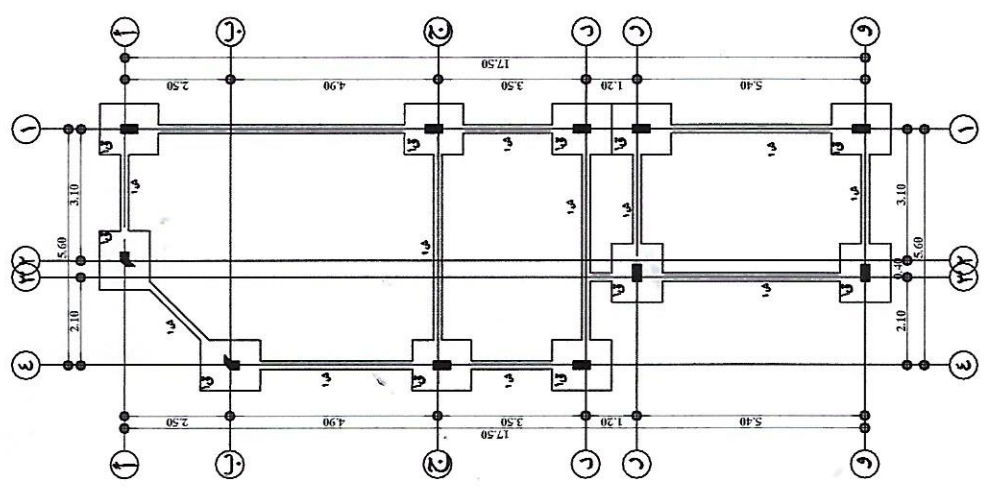


القواعد والشدادات

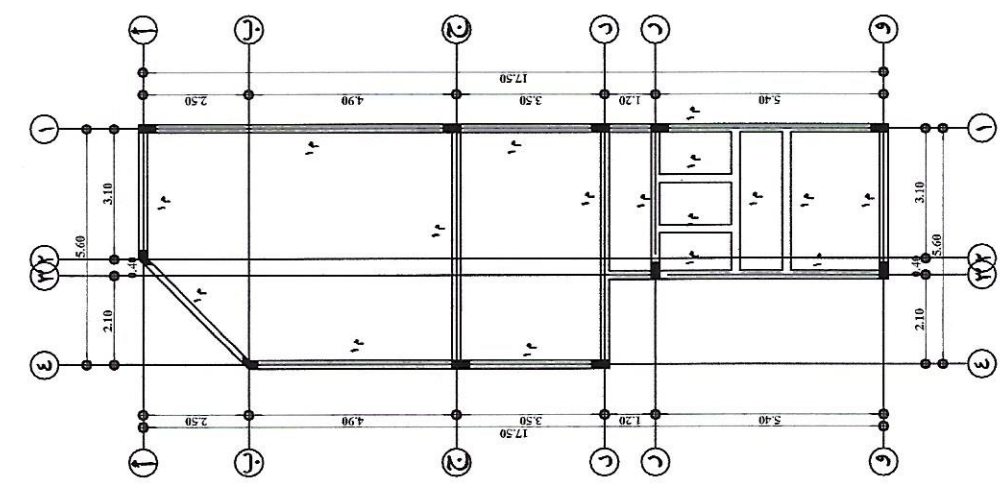

الميدات

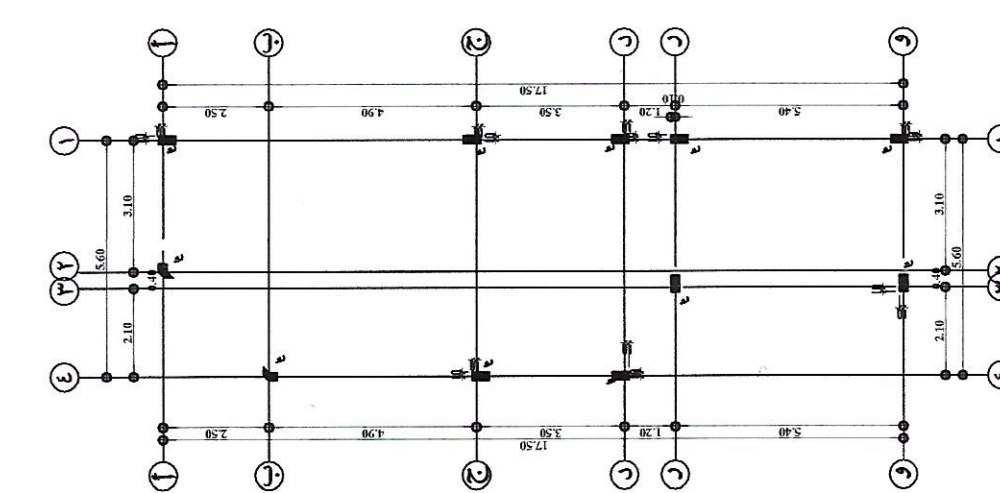

الاعمدة والمحاور

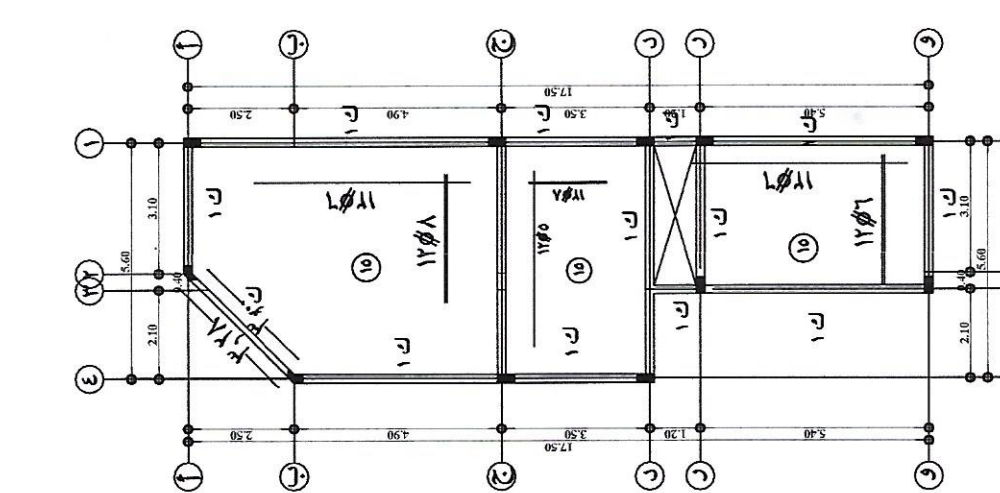

سقف الدور الارضي





اسم المشروع	مجمع التوعية التعليمية للبنات
اسم اللوحة	مخطط غرقية الأرض والبنية AS-BUILT DRAWING
رقم اللوحة	١
التاريخ	٢٠٢٢-١١-١٩

شركة بناء الجزيرة للمقاولات
BENA AL-JAZEERAH CO




مدير شؤون المباني	مهندس / فهد عابد المدرع
التوقيع	

مهندس المقاول	
مهندس الاستشاري	
تقديم رقم	

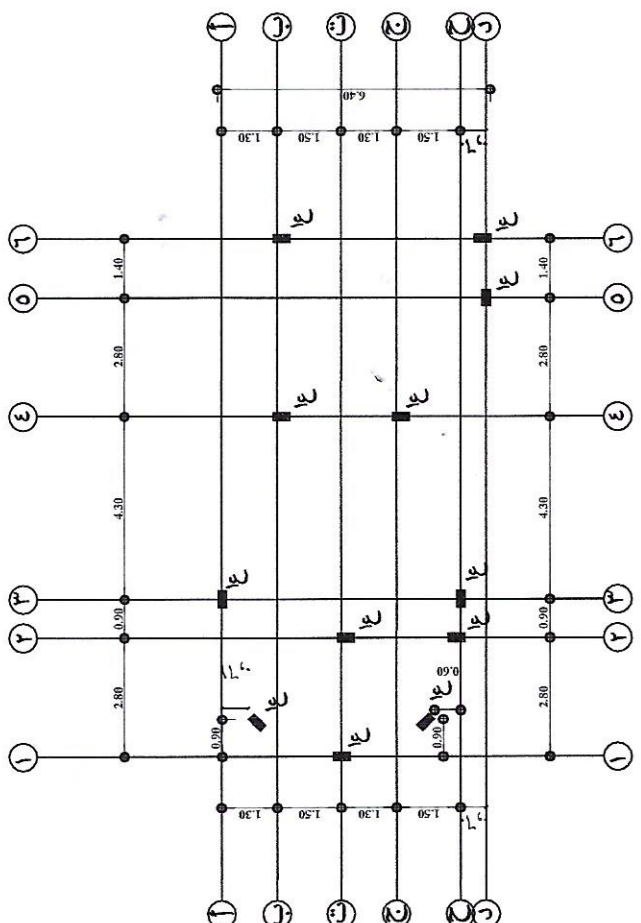

الاعمدة والمحاور

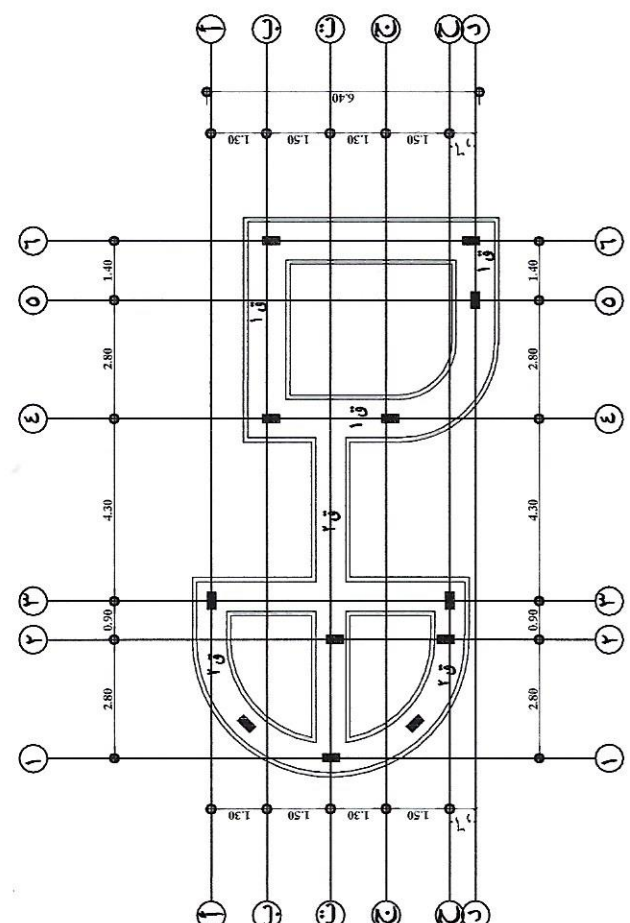

القواعد والشدادات

جدول الكميات

النموذج	عرض عمق	تسليح علوي	تسليح سفلي	كانات	ملاحظات
ك ١	٠.٢٠	١٤#٣	١٤#٤	٢٨#٦	

جدول الميدات


النموذج	قطاع عرض عمق	تسليح السفلي	تسليح العلوي	كانات	ملاحظات
ك ١	٠.٢٠	١٤#٣	١٤#٤	٢٨#٧	

جدول القواعد


نموذج	القواعد العادية	القواعد المسلحة	التسليح السفلي / م	التسليح العلوي / م	ملاحظات
ق ١	٠.١٠ x ٠.١٠	٠.٣٠ x ٠.٩٠	١٤#٥	١٤#٧	
ق ٢	٠.١٠ x ٠.٩٠	٠.٣٠ x ٠.٧٠	١٤#٦	١٤#٧	

جدول الاعمدة

النموذج	قطاع عرض طول	التسليح	كانات	ملاحظات
ع ١	٠.٢٠	٢٨#٨	٢٨#٦	

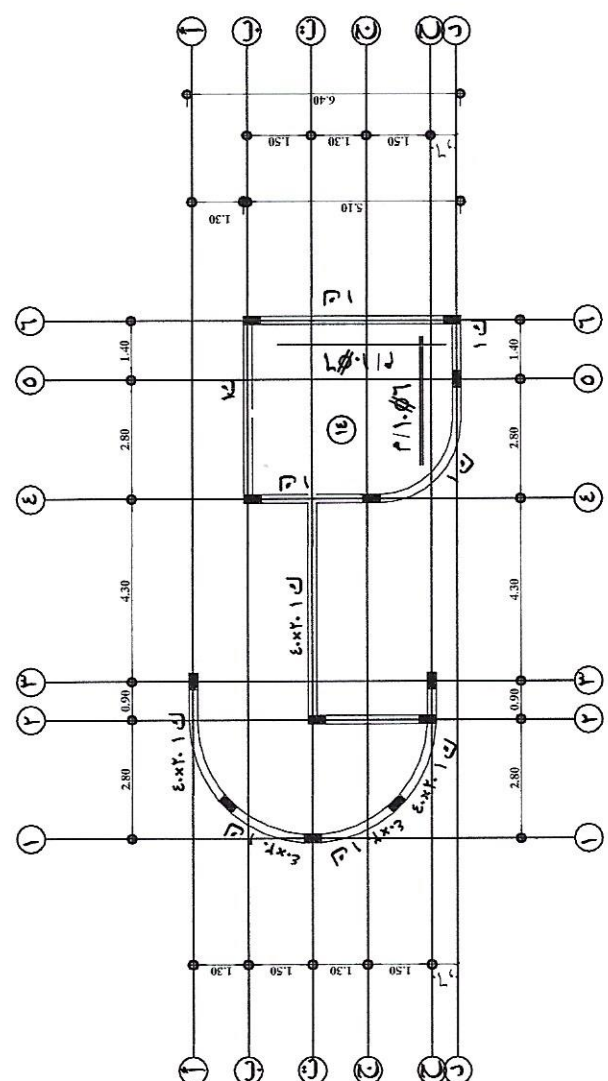

مخطط السقف

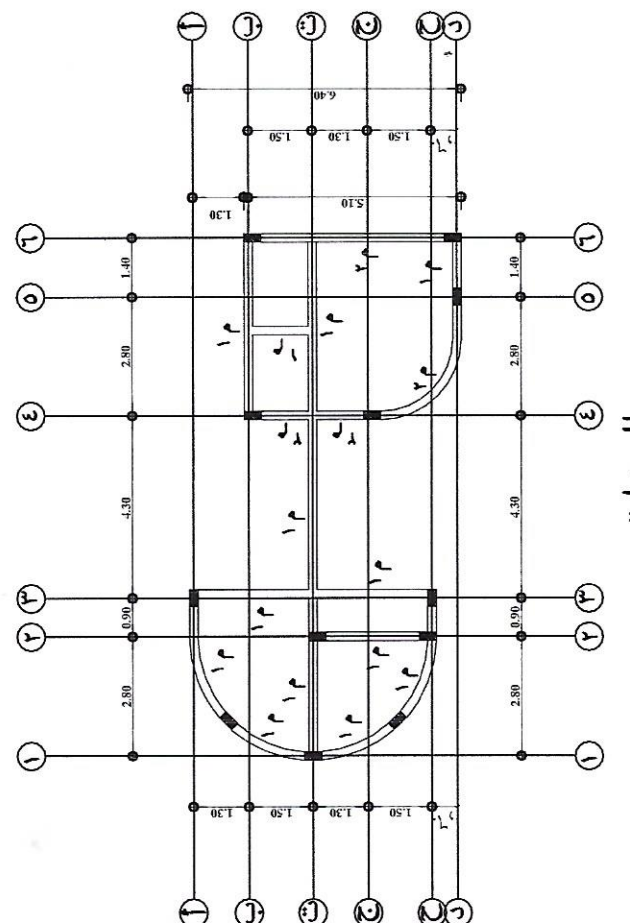

الميدات

منسوب الميد	منسوب القسوة للموقع العام	منسوب قاع الحفر



المملكة العربية السعودية



وزارة التربية والتعليم
MINISTRY OF EDUCATION
وكالة الوزارة للمباني





اسم المشروع	مجمع النويصة التعليمي للبنات
اسم الوحدة	خزان الصرف AS-BUILT DRAWING
رقم الوحدة	مقياس ١٠٠/١
التاريخ	٢٠٢٢-١١-١٩

شركة بناء الجزيرة للمقاولات
BENA AL-JAZEERAH CO

مدير شؤون المباني	مهندس / فهد عابد المدرع
التوقيع	

مهندس المقاول	
مهندس الاستشاري	
تقديم رقم	

مشروع مبنى النويصة التعليمي
إدارة المقاولات

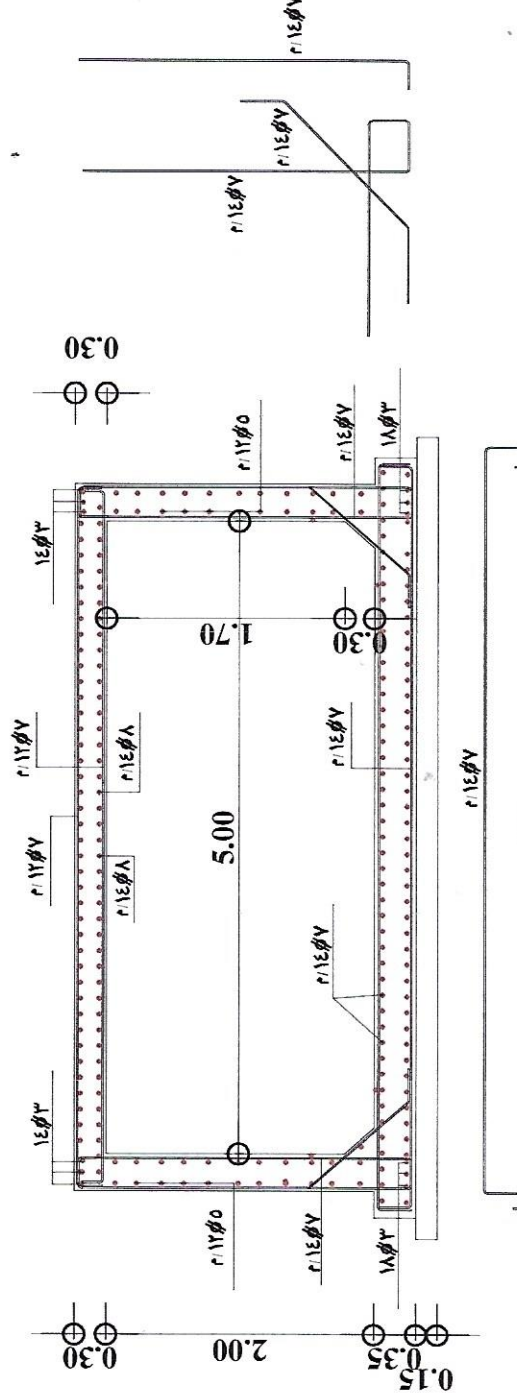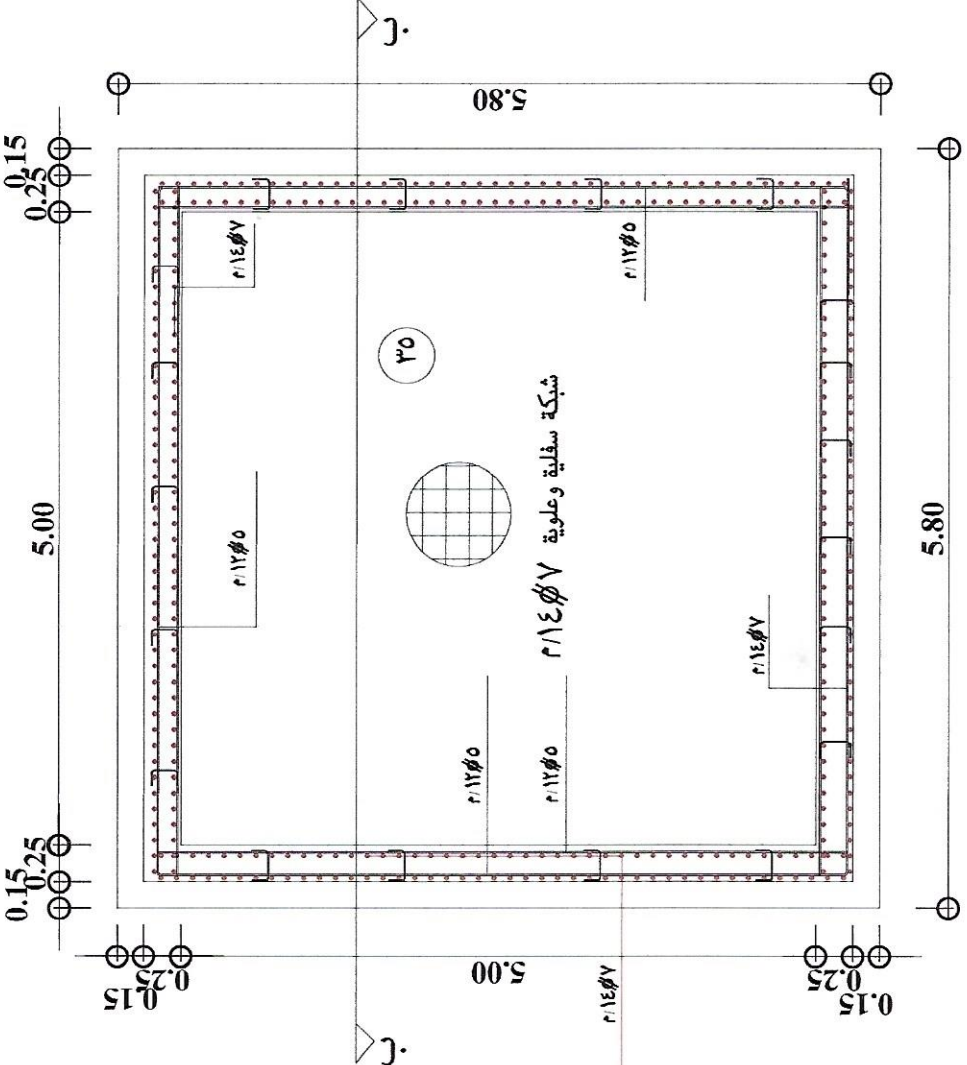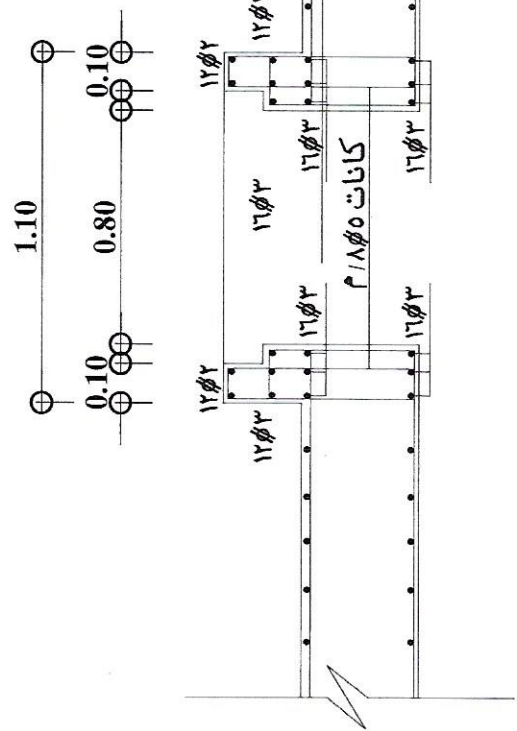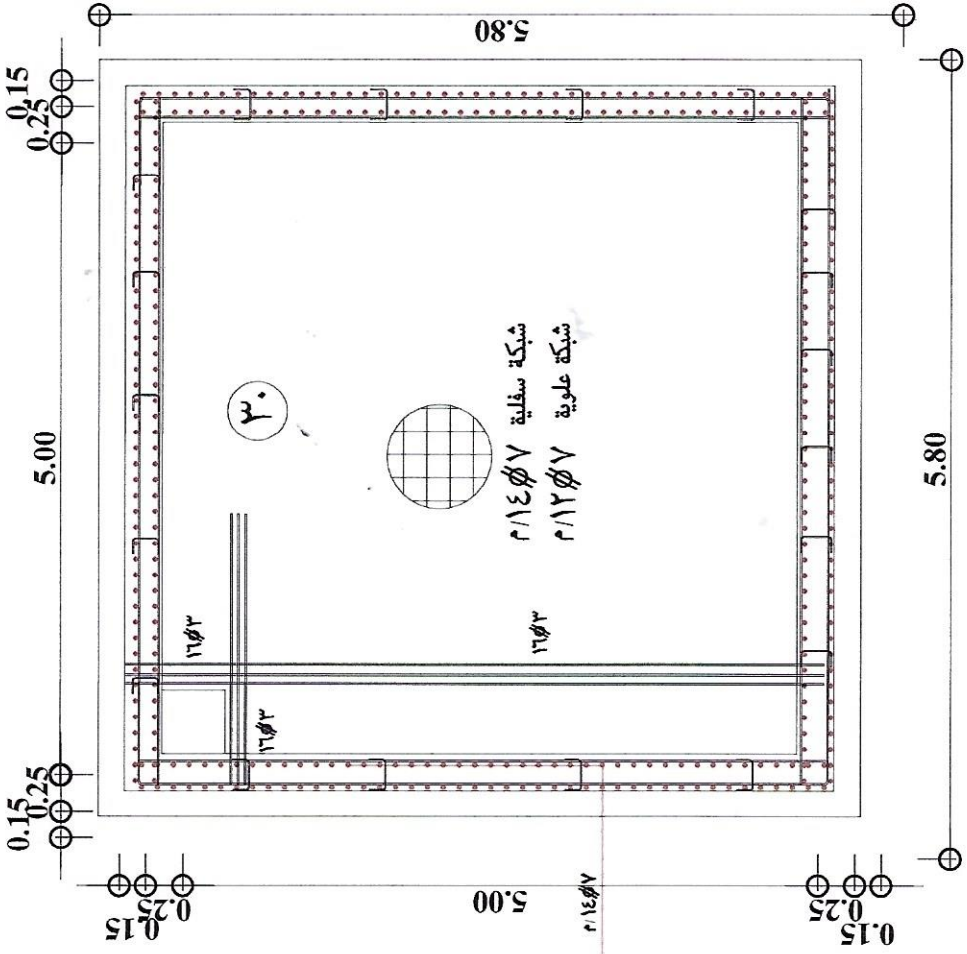

قطاع ب-ب

المملكة العربية السعودية



وزارة التربية والتعليم
MINISTRY OF EDUCATION
ووكالة الوزارة للمباني

اسم المشروع	مجمع النويمة التعليمي للبنات
اسم الورقة	خزان المياه AS-BUILT DRAWING
رقم الورقة	١٠/١
التاريخ	٢٠٢٢-١١-١٩







شركة بناء الجزيرة للمقاولات
BENA AL-JAZEERAH CO


مدير شؤون المباني	التوقيع
مهندس / فهد عايد المدرع	

مهندس المقاول	مهندس الاستشاري
مهندس المقاول	مهندس الاستشاري
تقديم رقم	

مشروع مجمع النويمة التعليمي

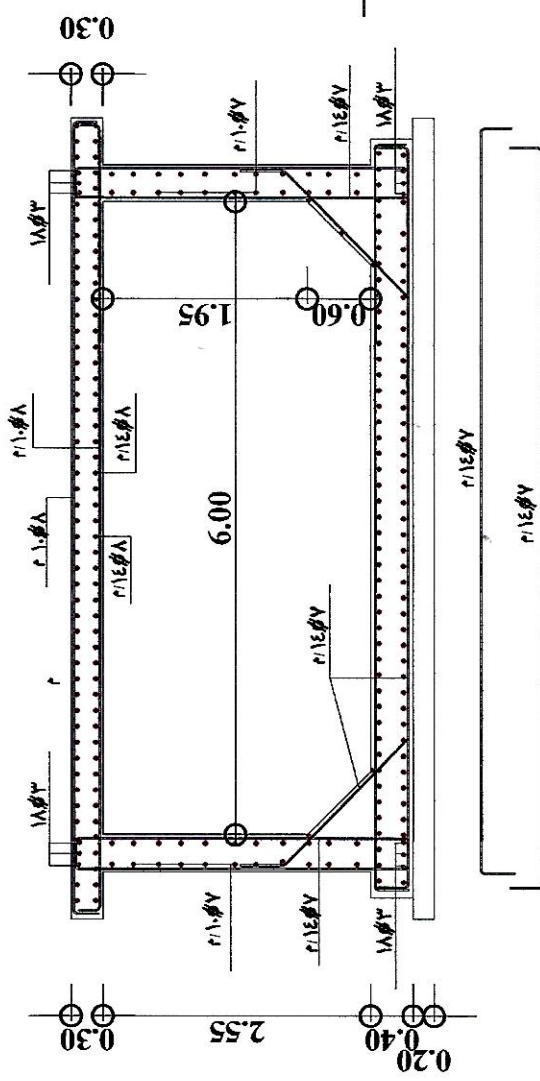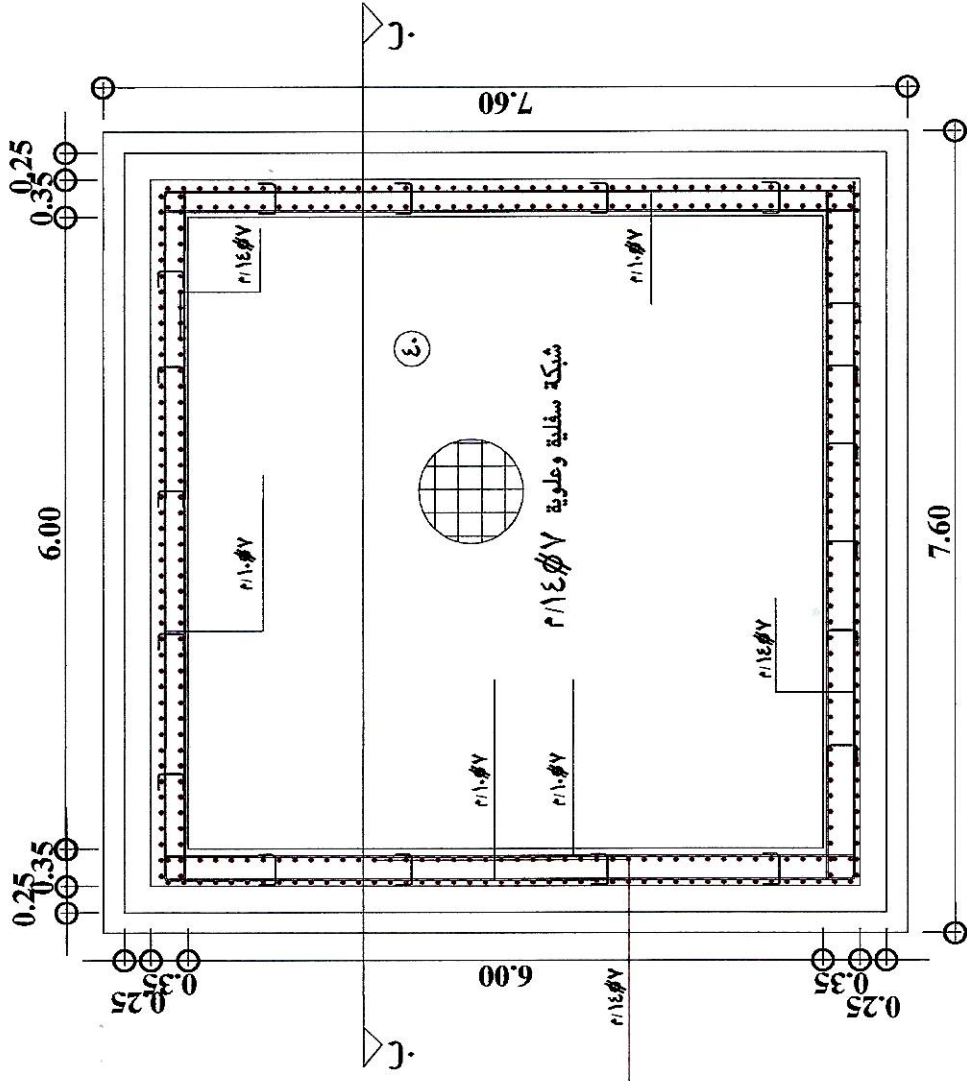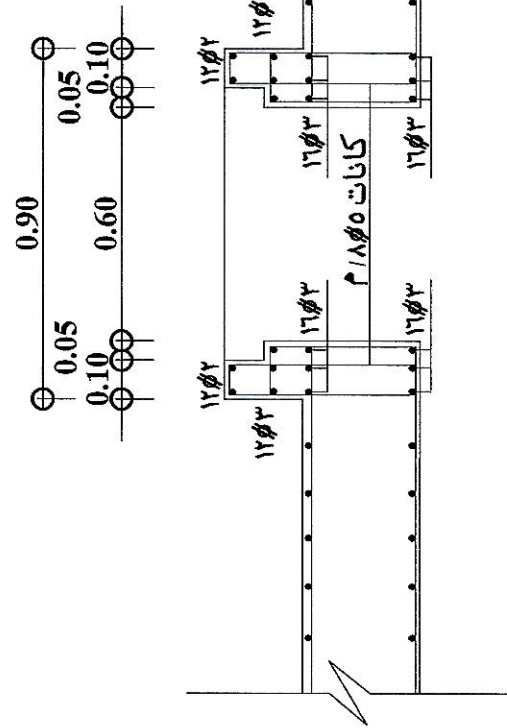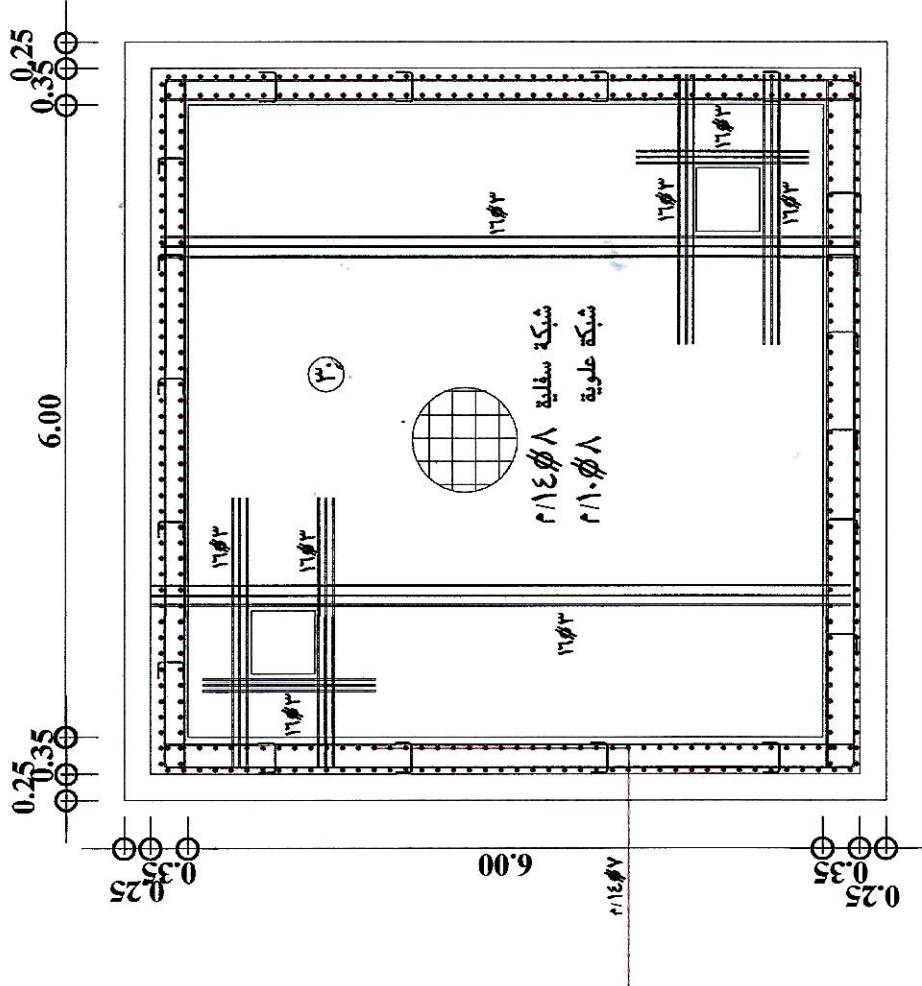

قطاع ب-ب

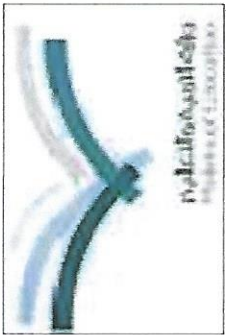


اسم المشروع	مجمع التويزة التعليمي للبنات
اسم اللوحة	مخطط اصدة ومباني السور
رقم اللوحة	١٠/١
التاريخ	٢٠٢٢-١١-١٩

شركة بناء الجزيرة للمقاولات BENA AL-JAZEERAH CO
--

المباني	مدير شؤون	مهندس / فهد عايد المدرع
التوقيع		

مهندس المقاول	مهندس الاستشاري	تقديم رقم

مستودع مجمع التويزة التعليمية
مهندس الاستشاري

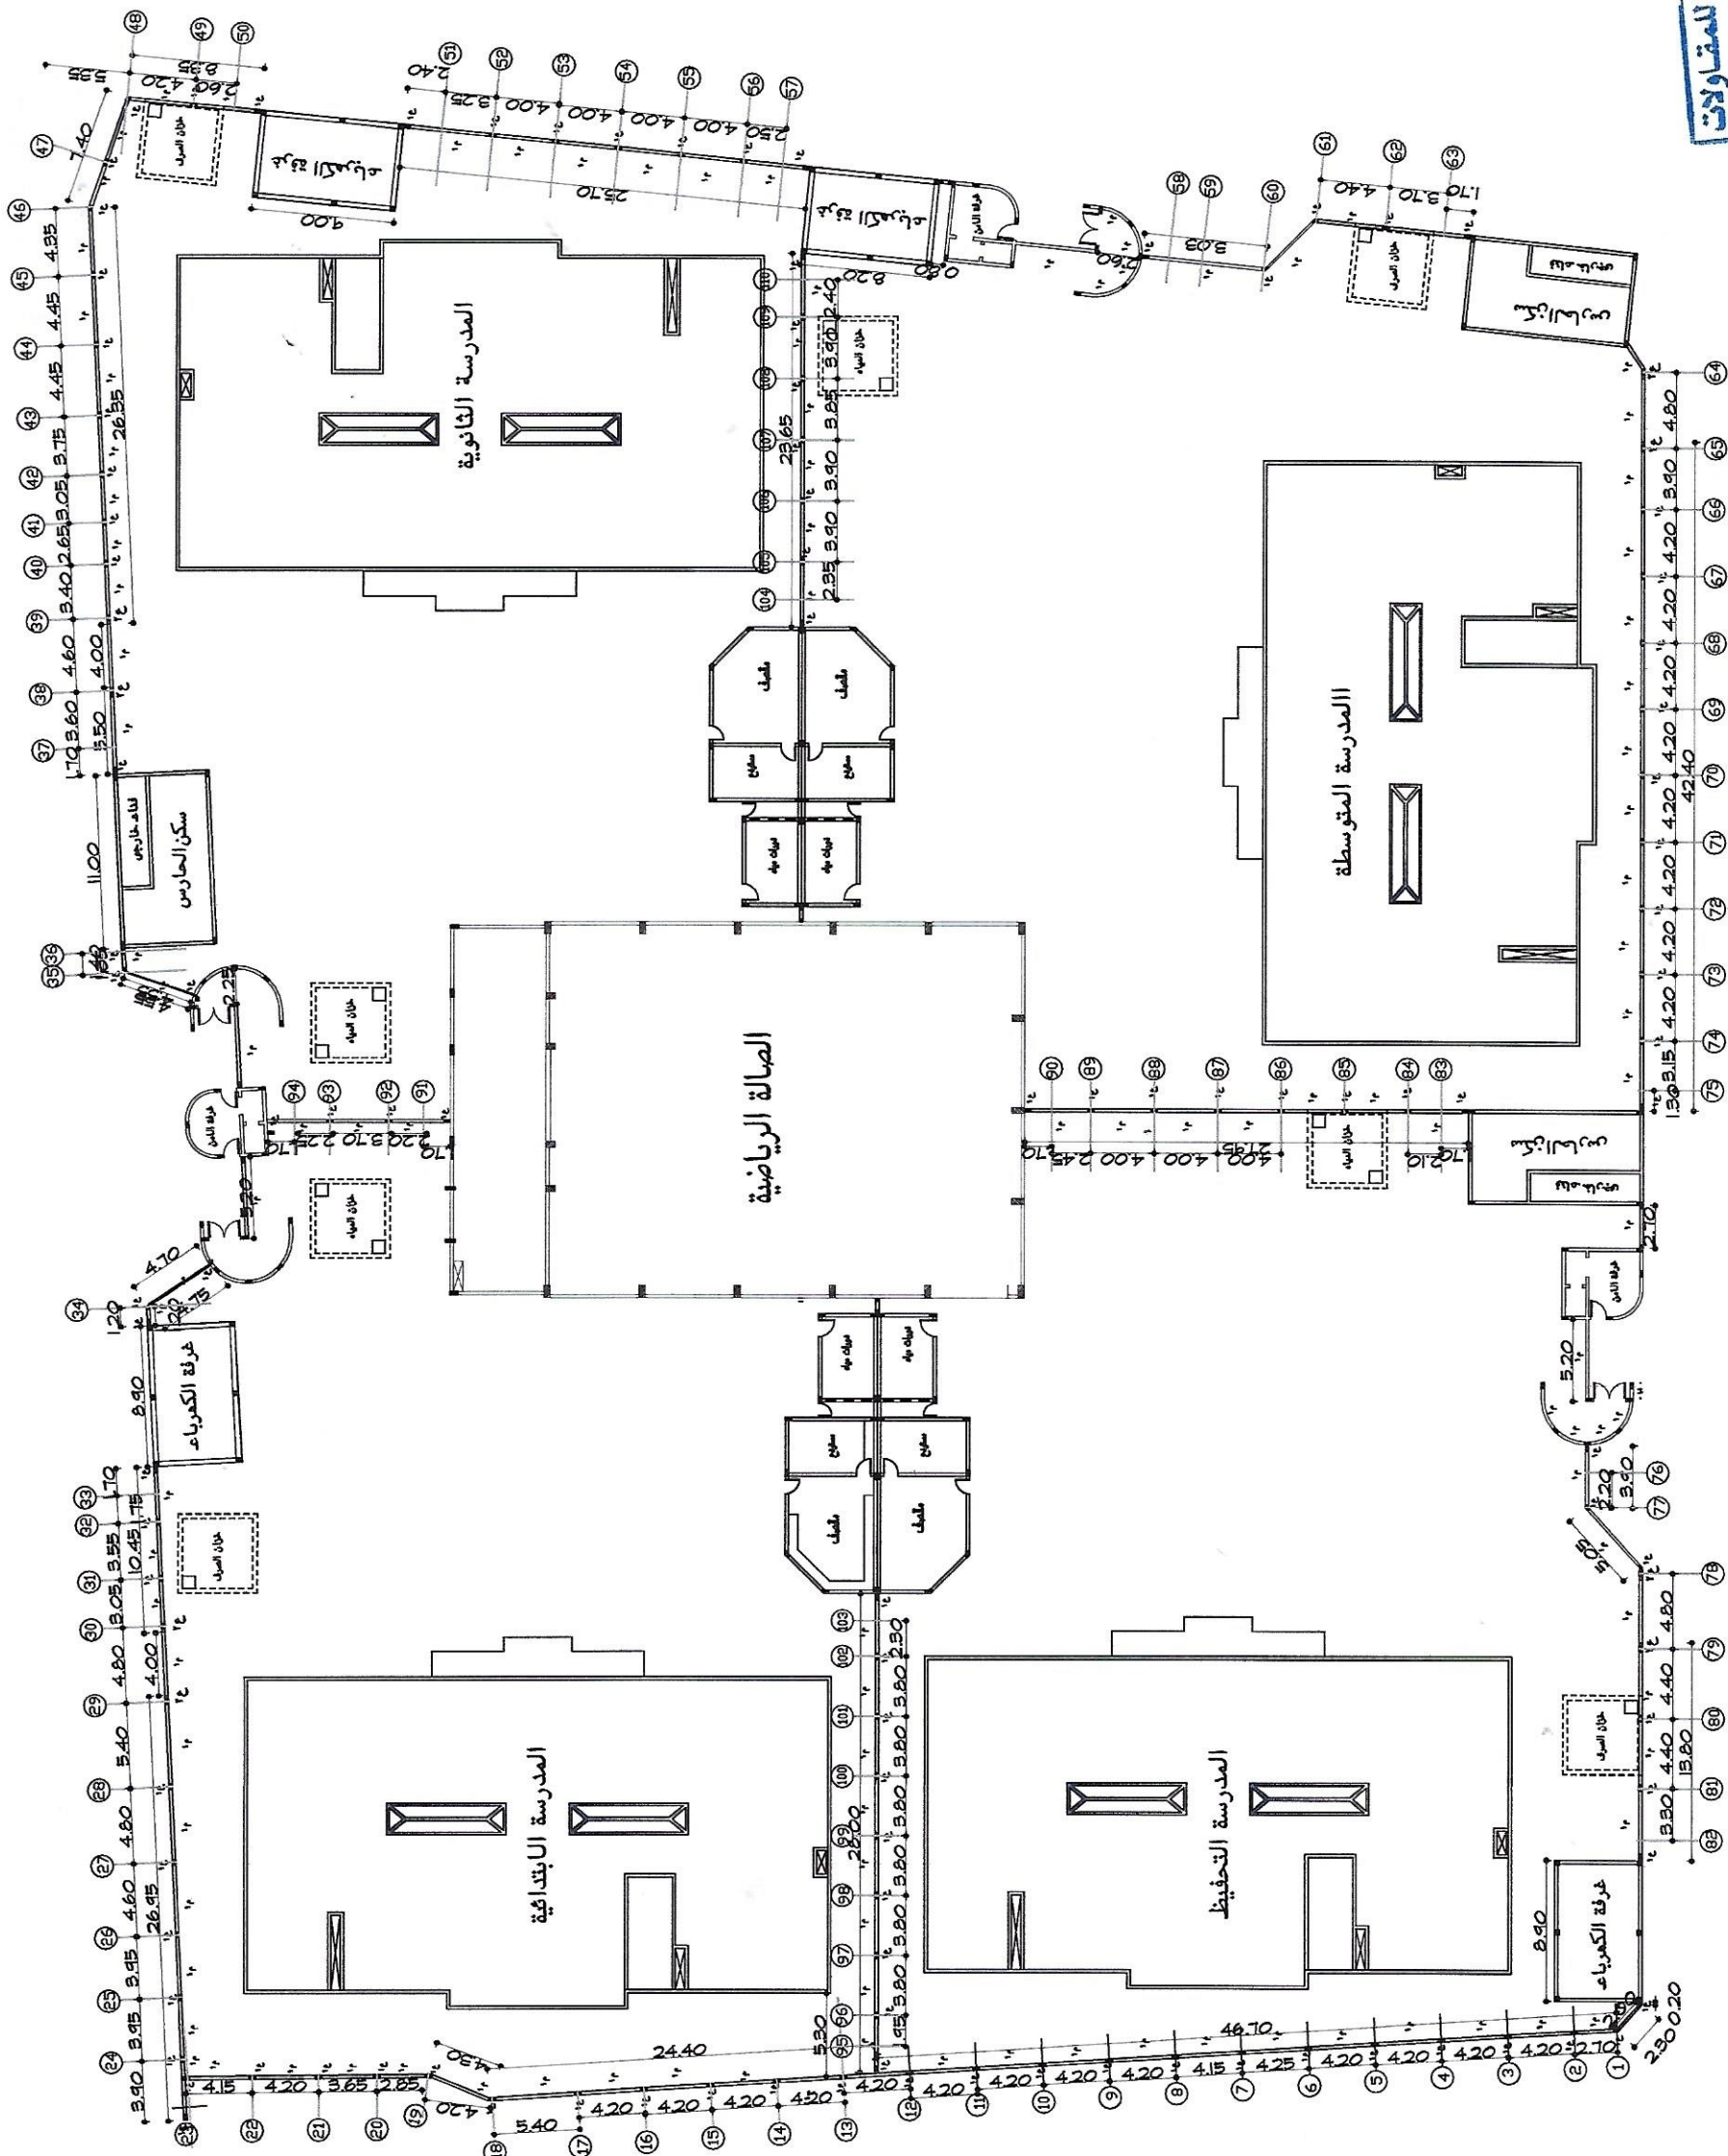




اسم اللوحة	مخطط اصعدة وميدات السور AS-BUILT DRAWING
رقم اللوحة	مقياس الرسم ١٠٠/١
التاريخ	٢٠٢٢-١١-١٩


شركة بناء الجزيرة للمقاولات BENA AL-JAZEERAH CO
--

مدير شؤون المباني	مهندس / فهد عايد المدرع
التوقيع	8/4/8

مهندس المقاول	مهندس الاستشاري	تقديم رقم
---------------	-----------------	-----------

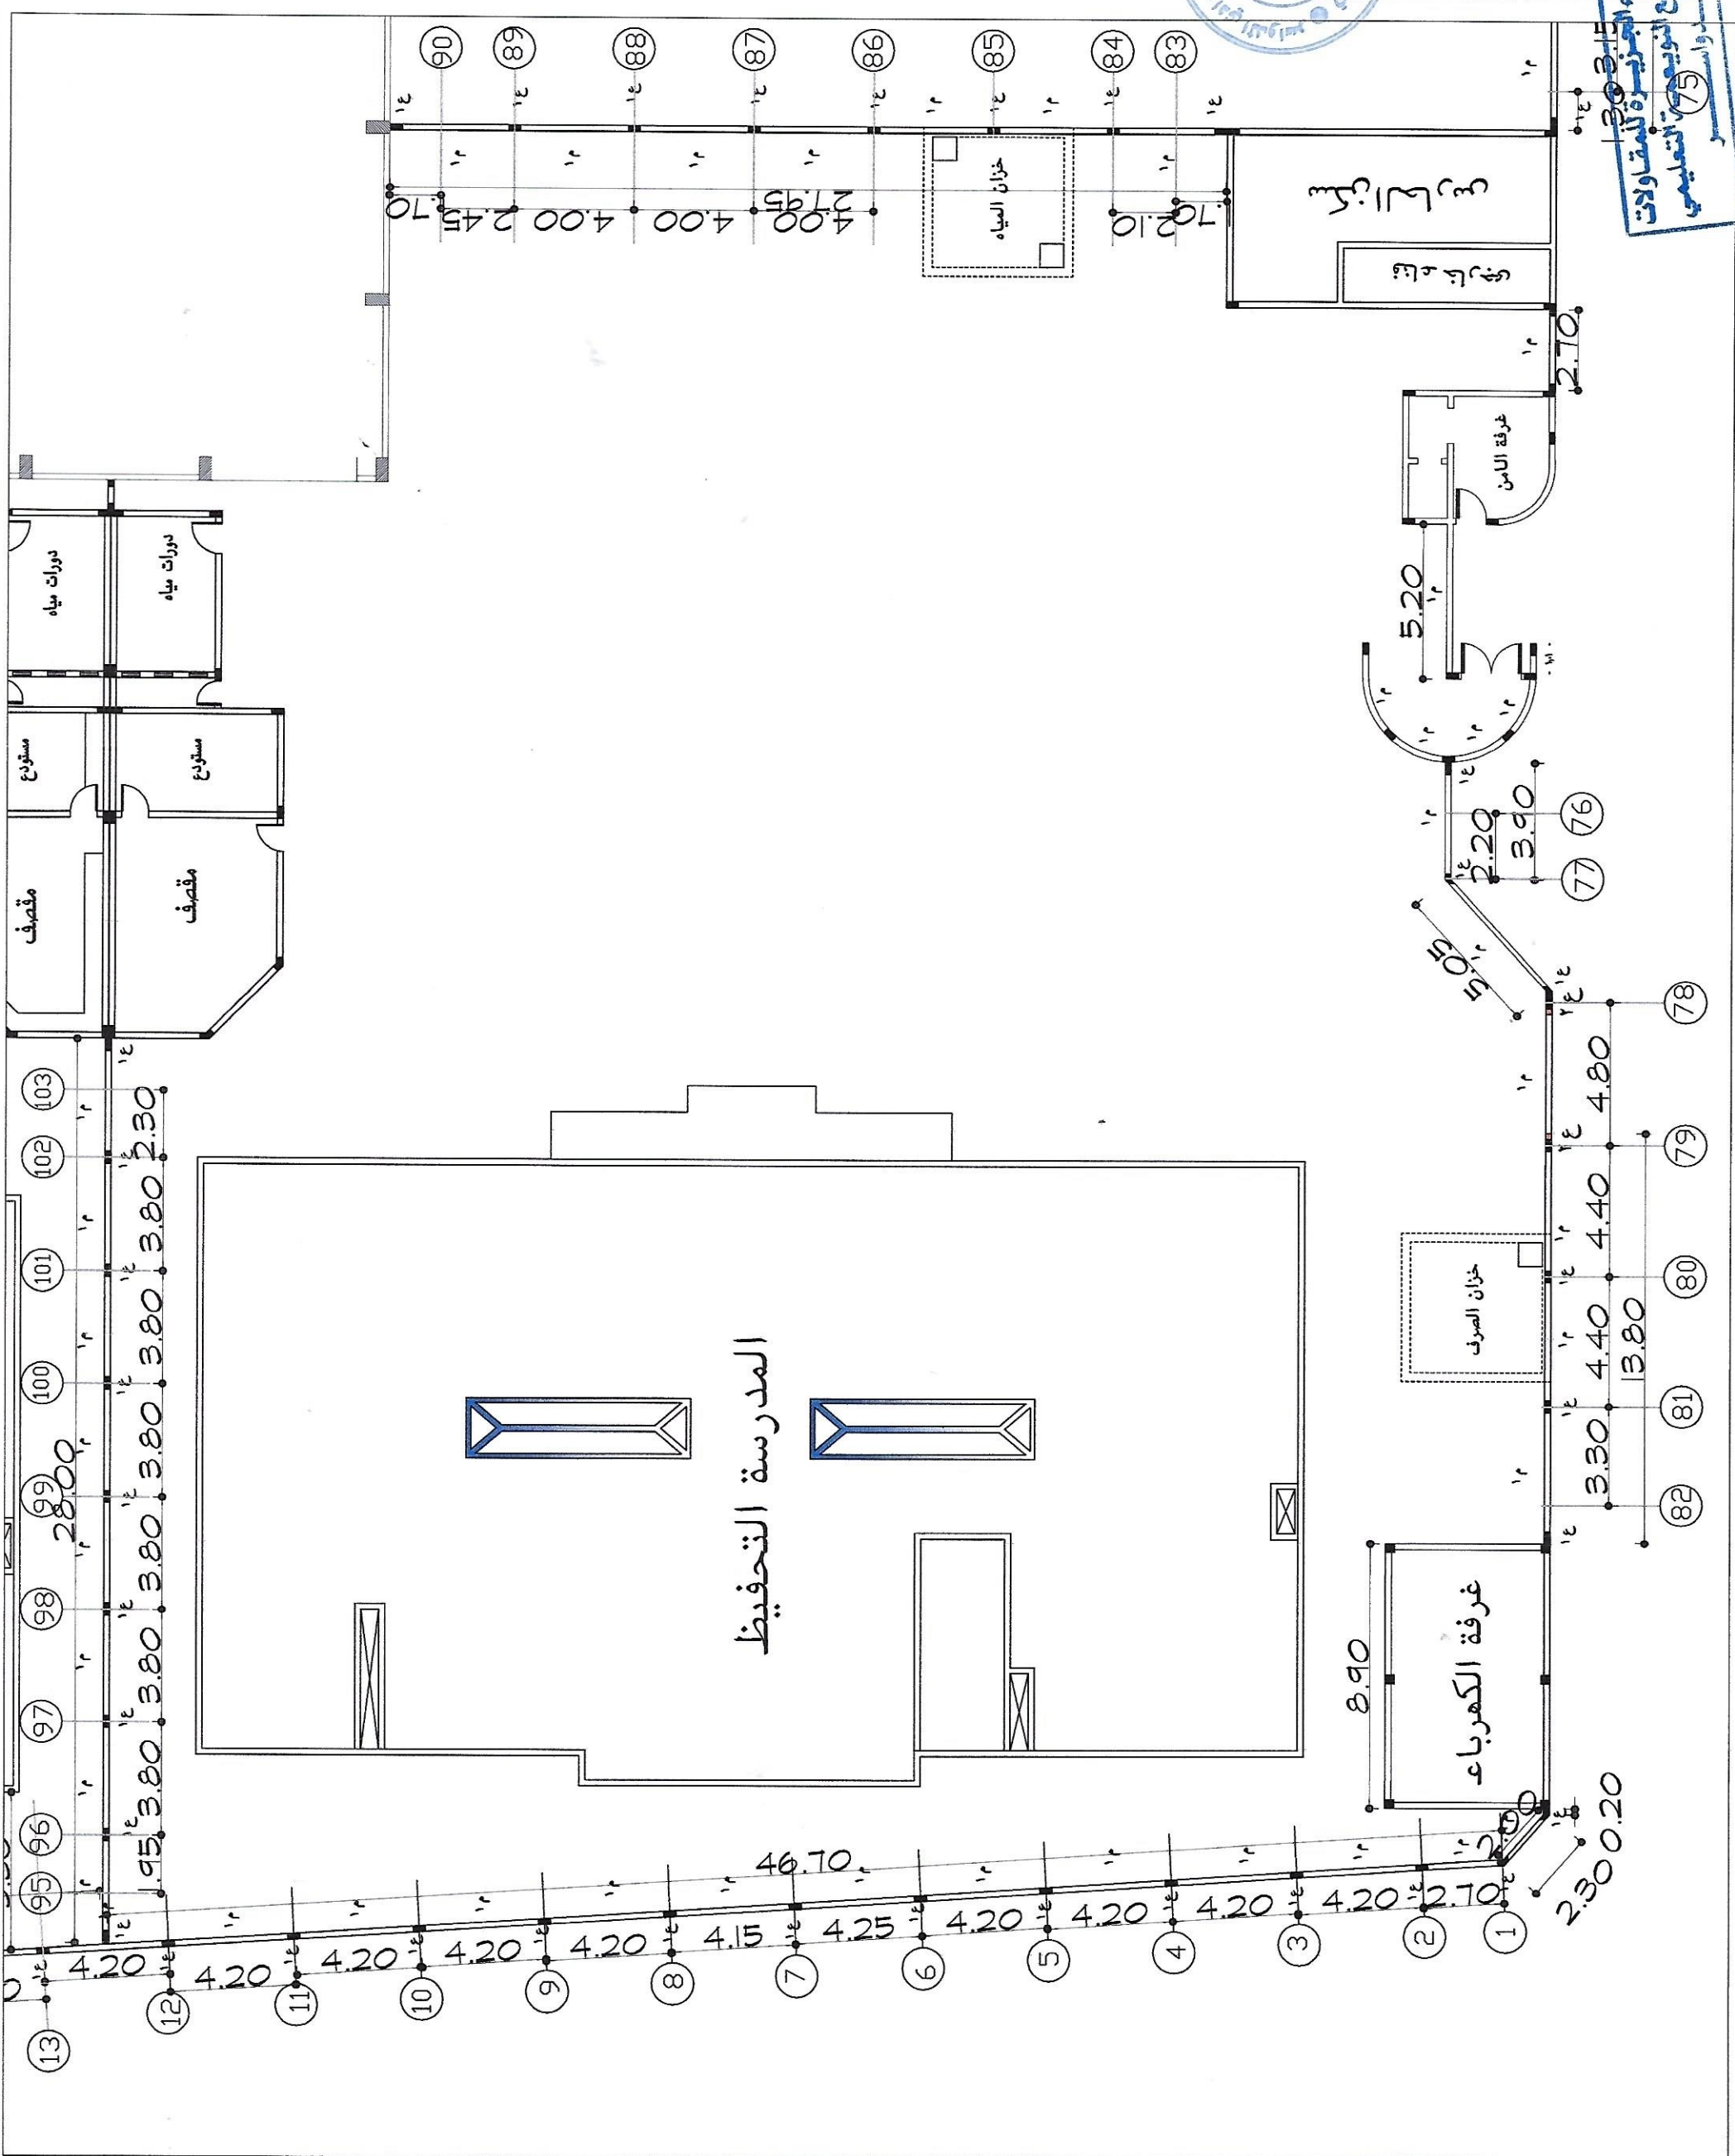

مشاريع مجمع التوجيه التعليمي
شاركت في البناء الجزيرة للمقاولات
٢٠٢٢-١١-١٩

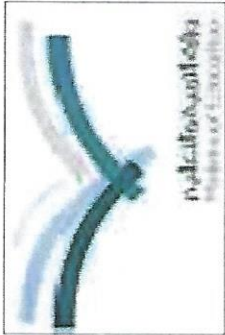


اسم المشروع	مجمع النويجعة التعليمي للبنات
اسم الورقة	مخطط قواعد الاسوار AS-BUILT DRAWING
رقم الورقة	١٠٠/١
التاريخ	٢٠٢٢-١١-١٩


شركة بناء الجزيرة للمقاولات
BENA AL-JAZEERAH CO

مدير شؤون المباني	مهندس / فهد عايد المدرع
التوقيع	

مهندس المعاول	مهندس الاستشاري
مهندس الاستشاري	مهندس الاستشاري
تقديم رقم	

مشروع مجمع النويجعة التعليمي
وادي السدواس

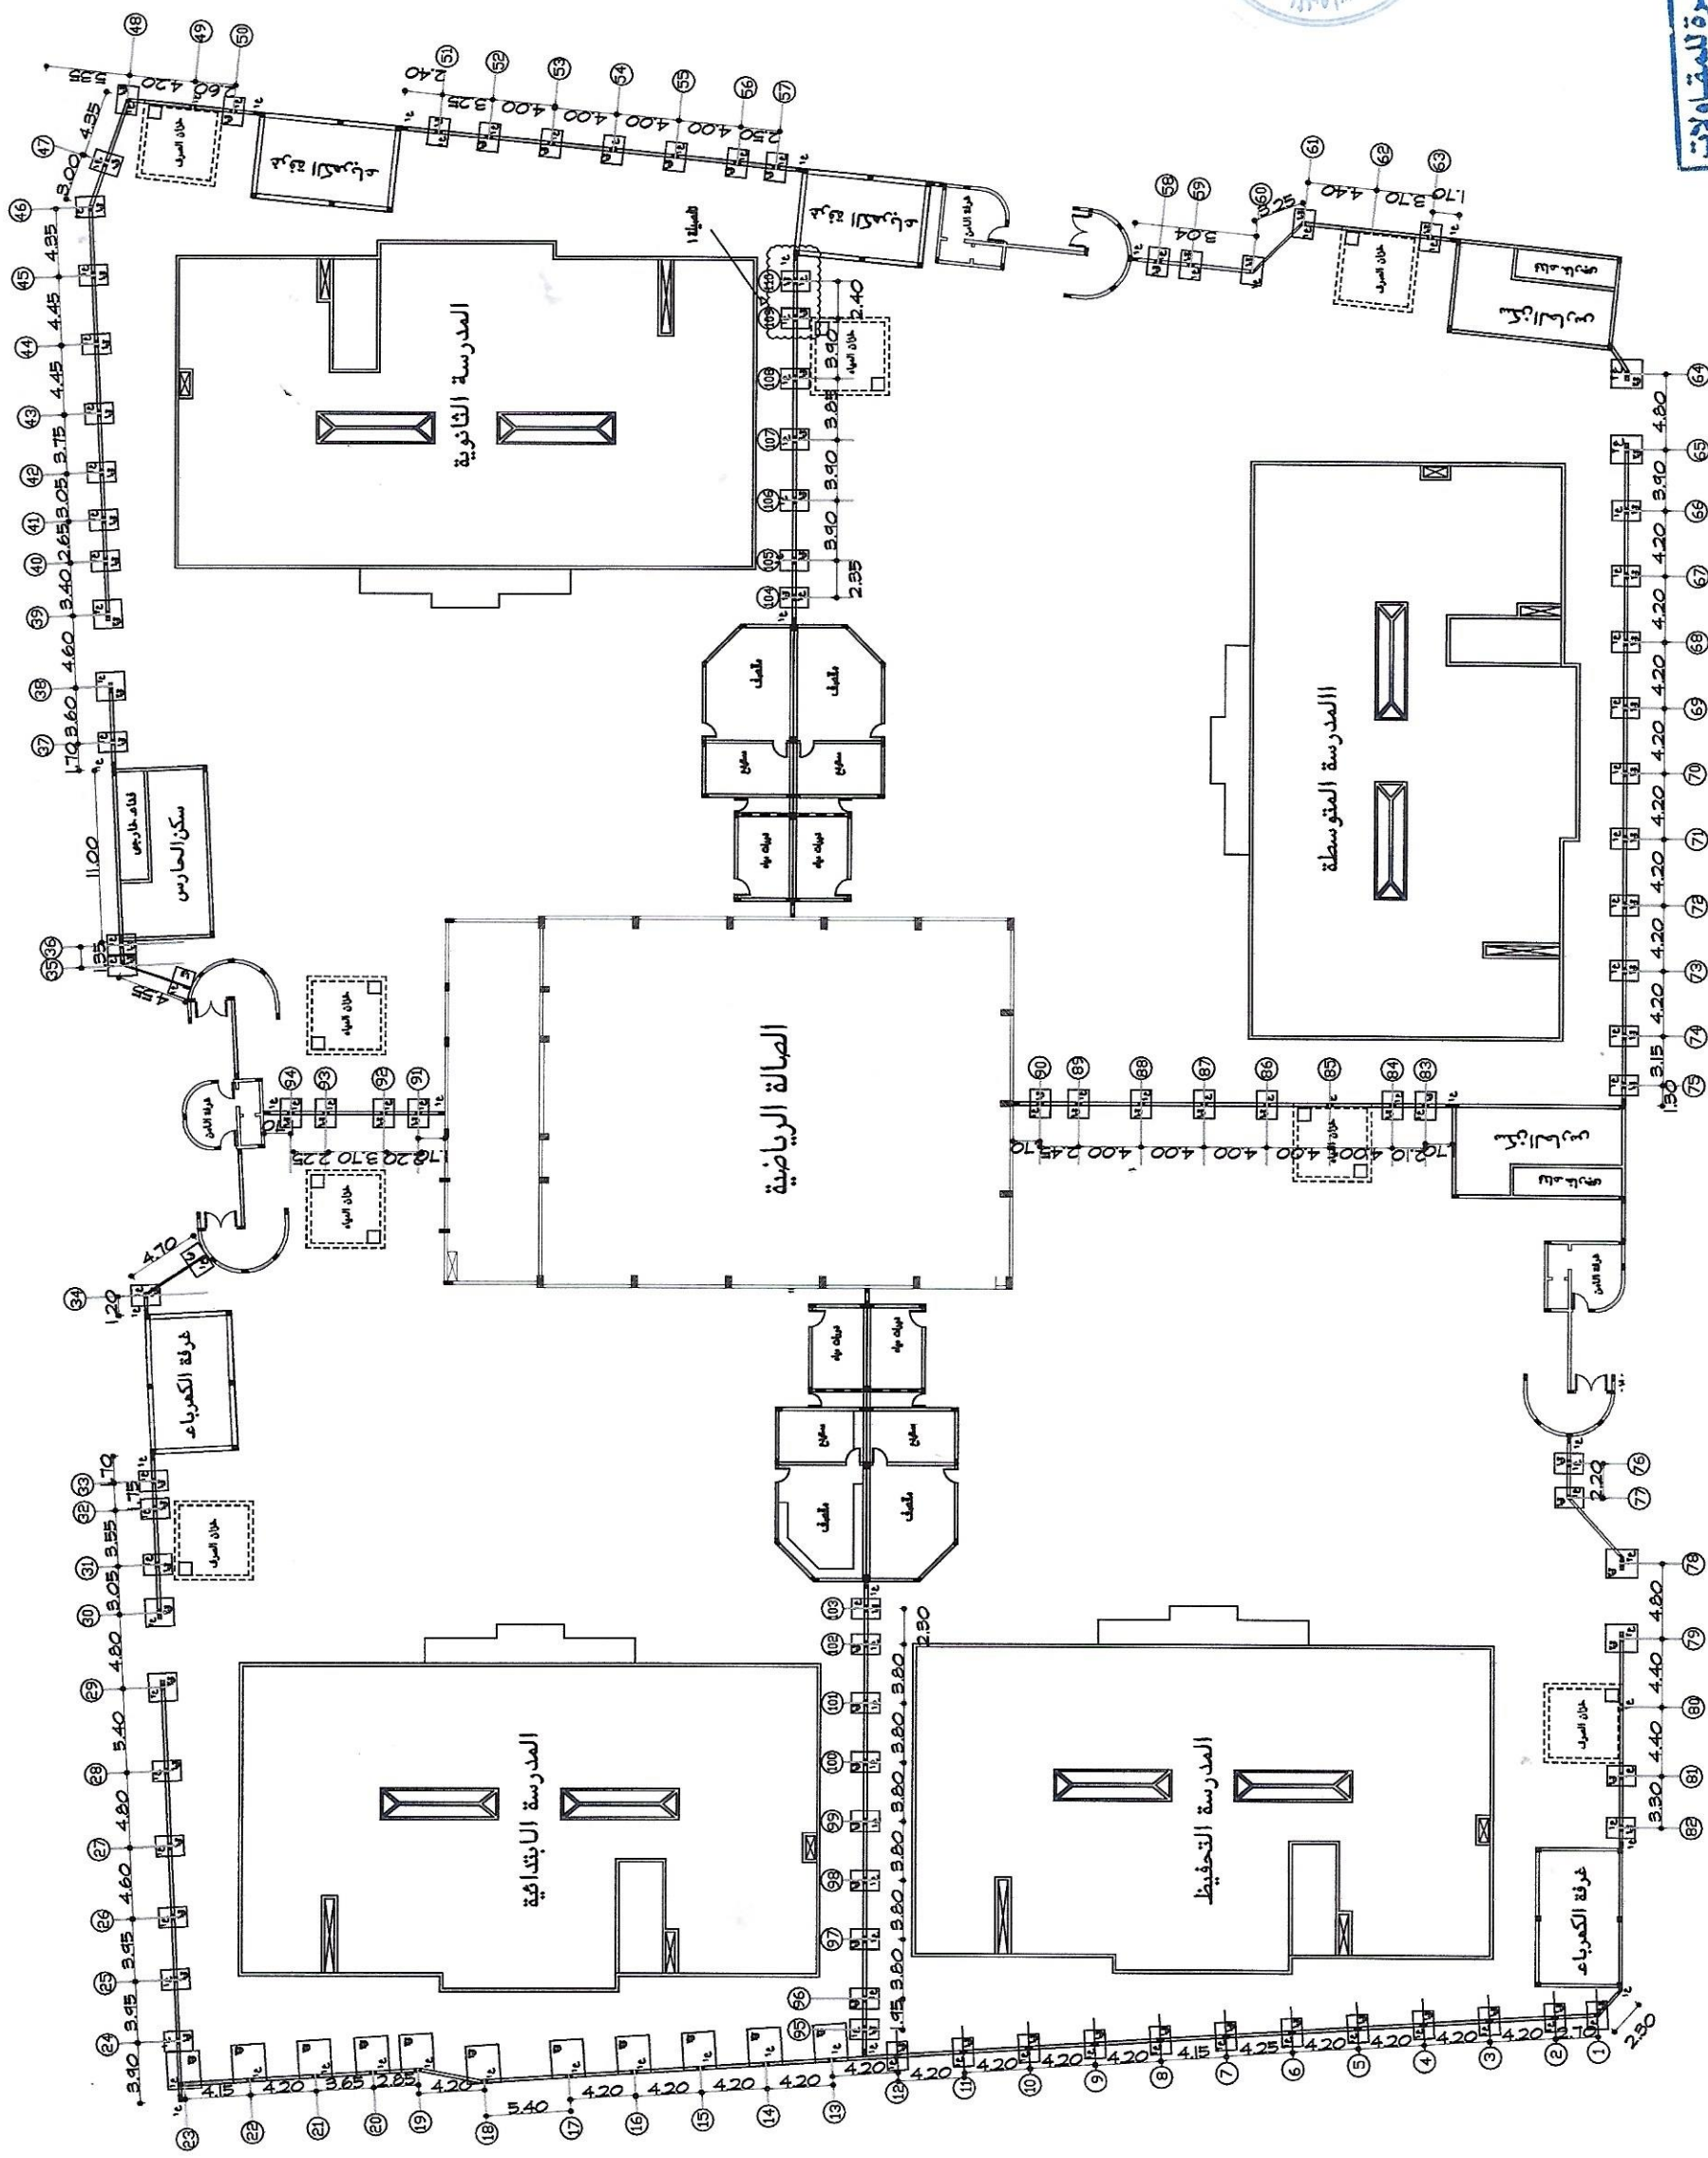

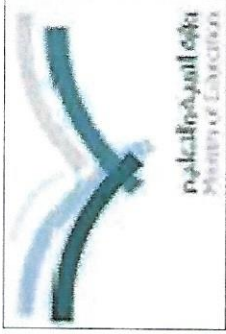

المملكة العربية السعودية
وزارة التربية والتعليم
MINISTRY OF EDUCATION
وكالة الوزارة للمباني

اسم المشروع

اسم اللوحة

رقم اللوحة

التاريخ


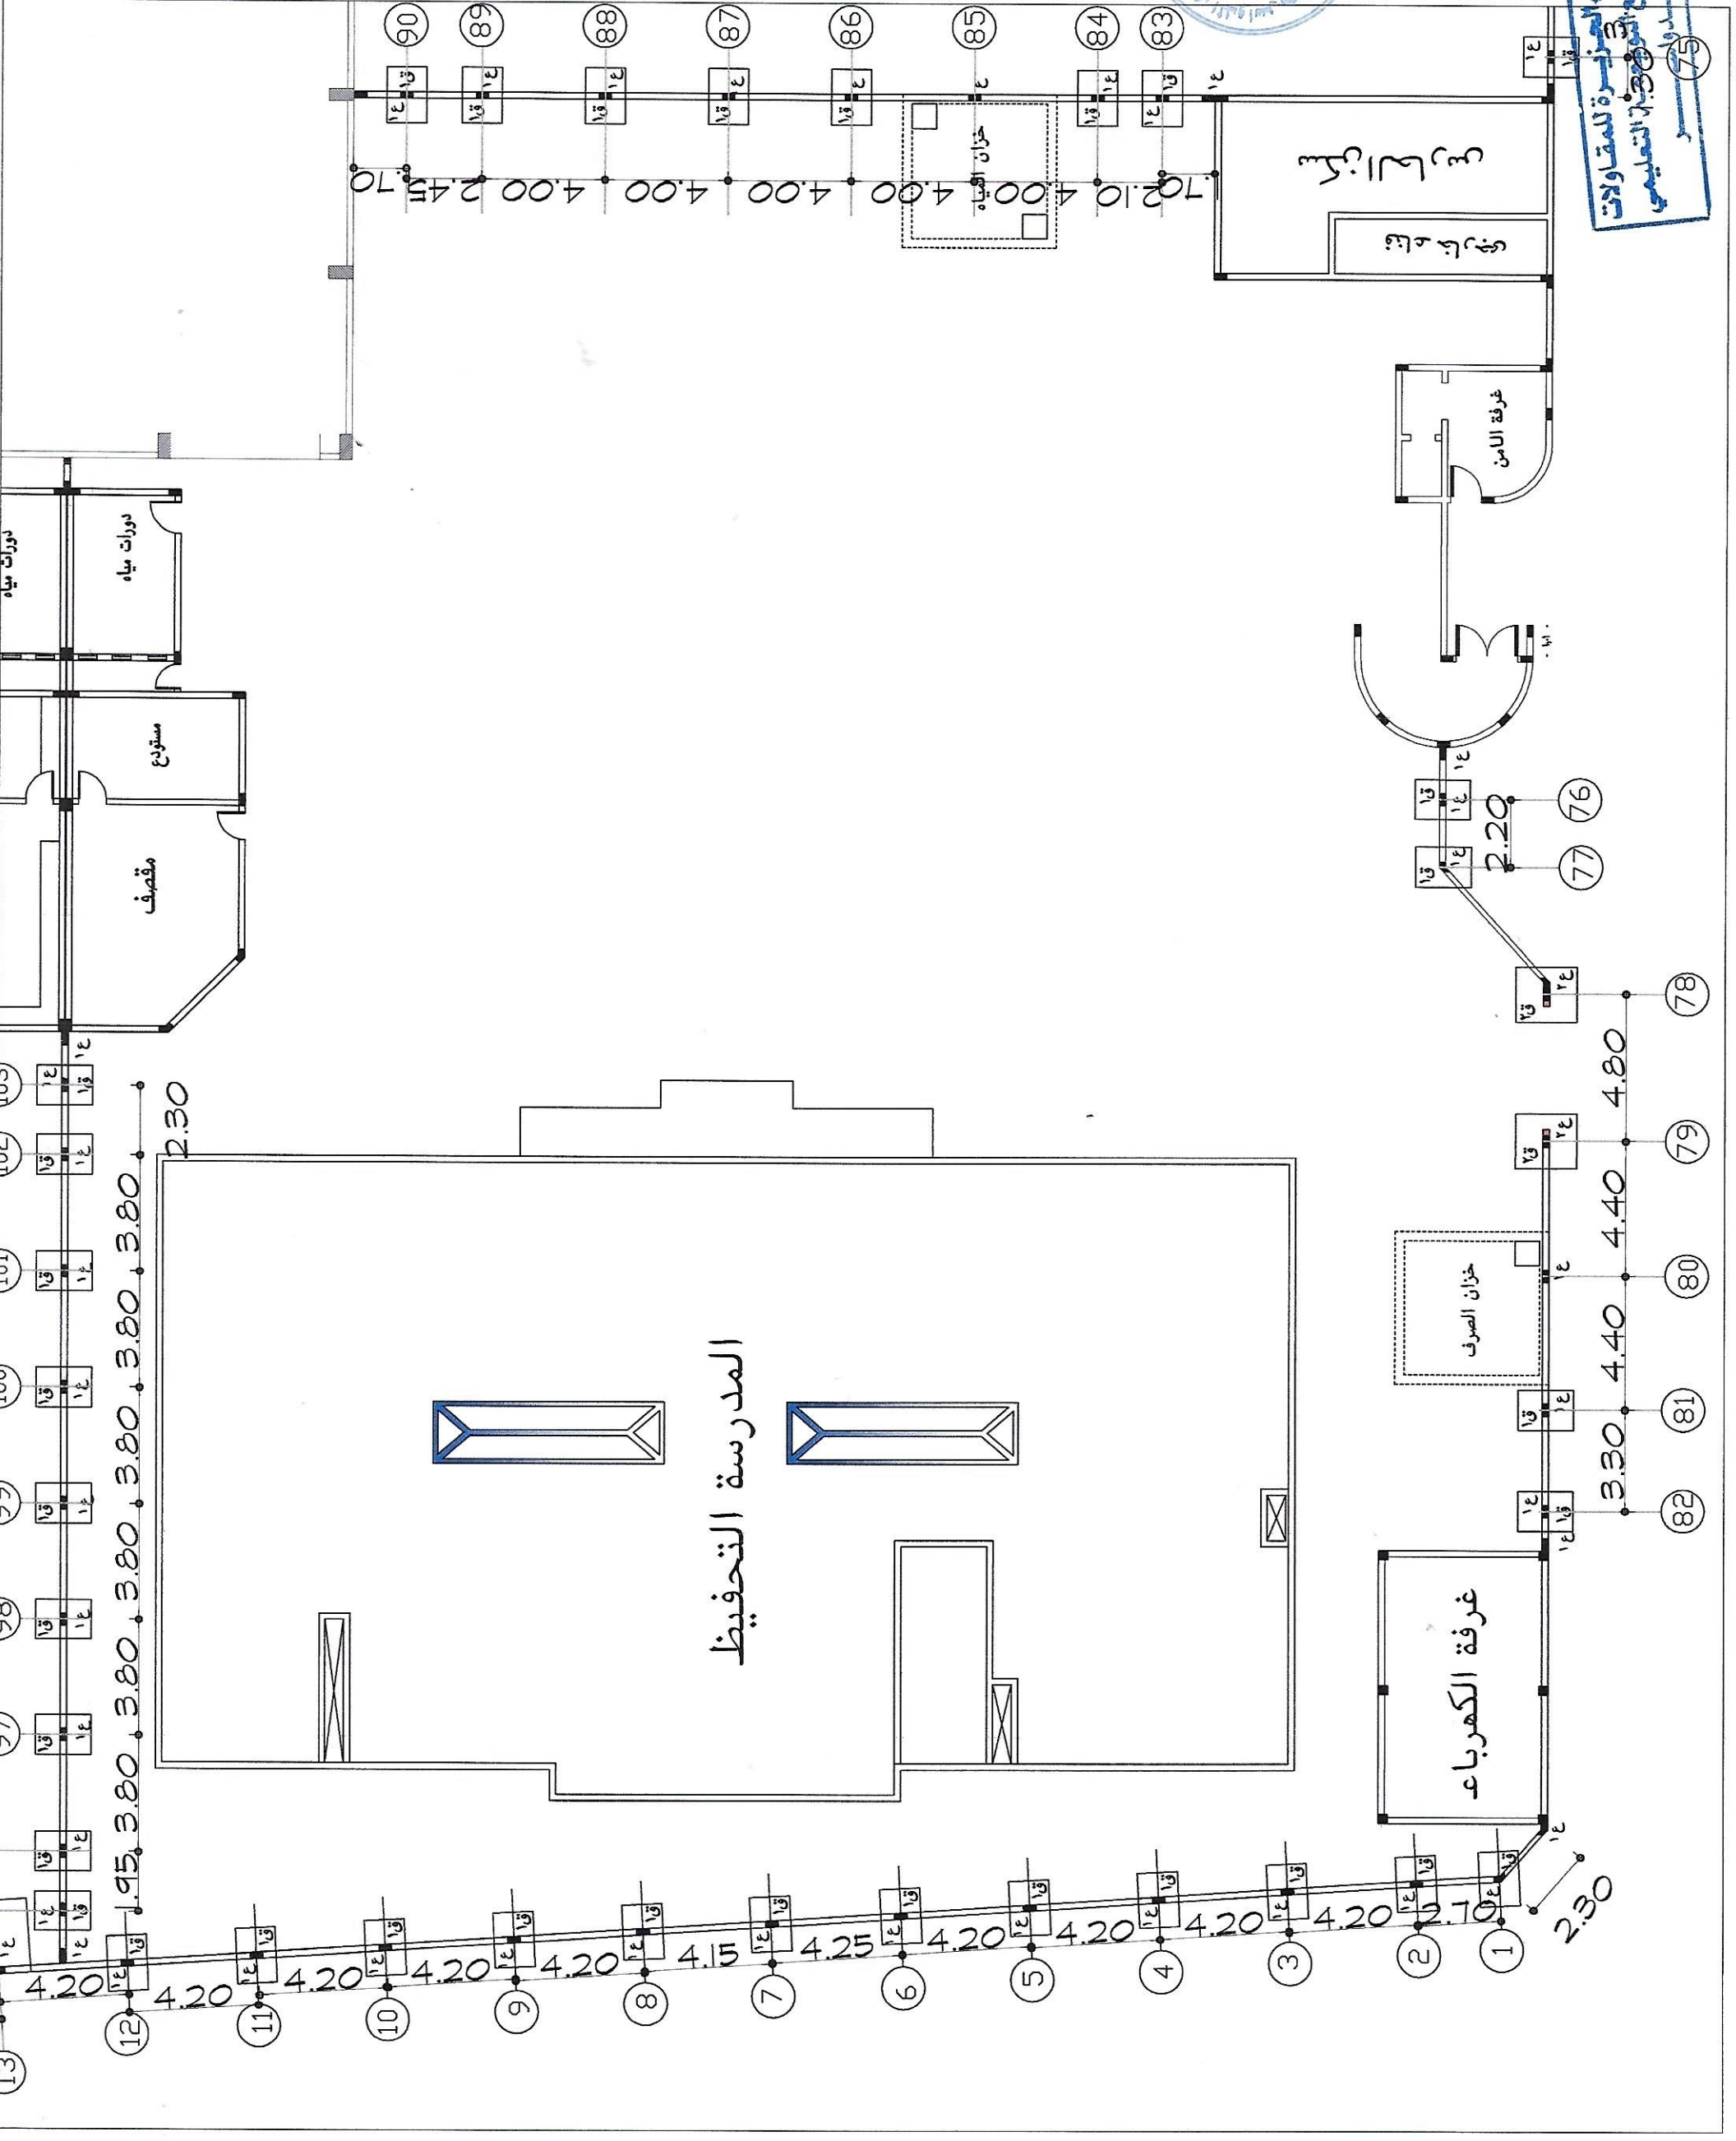

تمديدات الموقع العام As-Built Drawings المدرسة التحفيظ

المملكة العربية | لسعودية

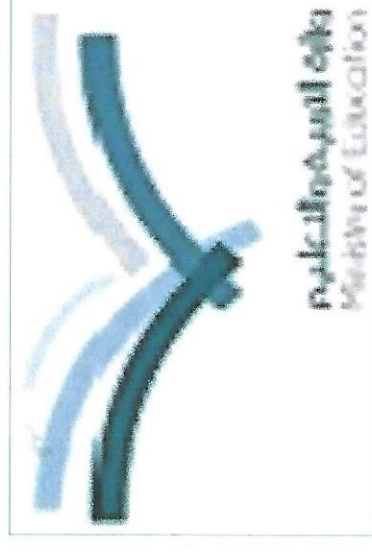

وزارة التربية والتعليم

MINISTRY OF EDUCATION

وكالة الوزارة للمباني

مشروع مجمع الذبيعة التعليمي للبنات

اسم المشروع	مجمع النويمة التطهيري للبنات		
اسم اللوحة	تقديرات التكلفة بالموقع العام AS-BUILT DRAWING		
الرقم اللوحة	رقم	مقياس	١٠/١
		الرسم	
التاريخ	٢٠٢٢-١١-١٩		



Supply Pipe 2.00 inch
Supply Pipe 1.50 inch




شركة بناء الجزيرة للمقاولات
BENA AL-JAZEERAH CO



المباني	التوقيع	مهندس / فهد عابد المدرع

مقدم رقم	
مقدم الاستشارة	مستشار
مقدم المقابل	مستشار

مستروح مجمع التوعية التعليمية
تحت إشراف: 

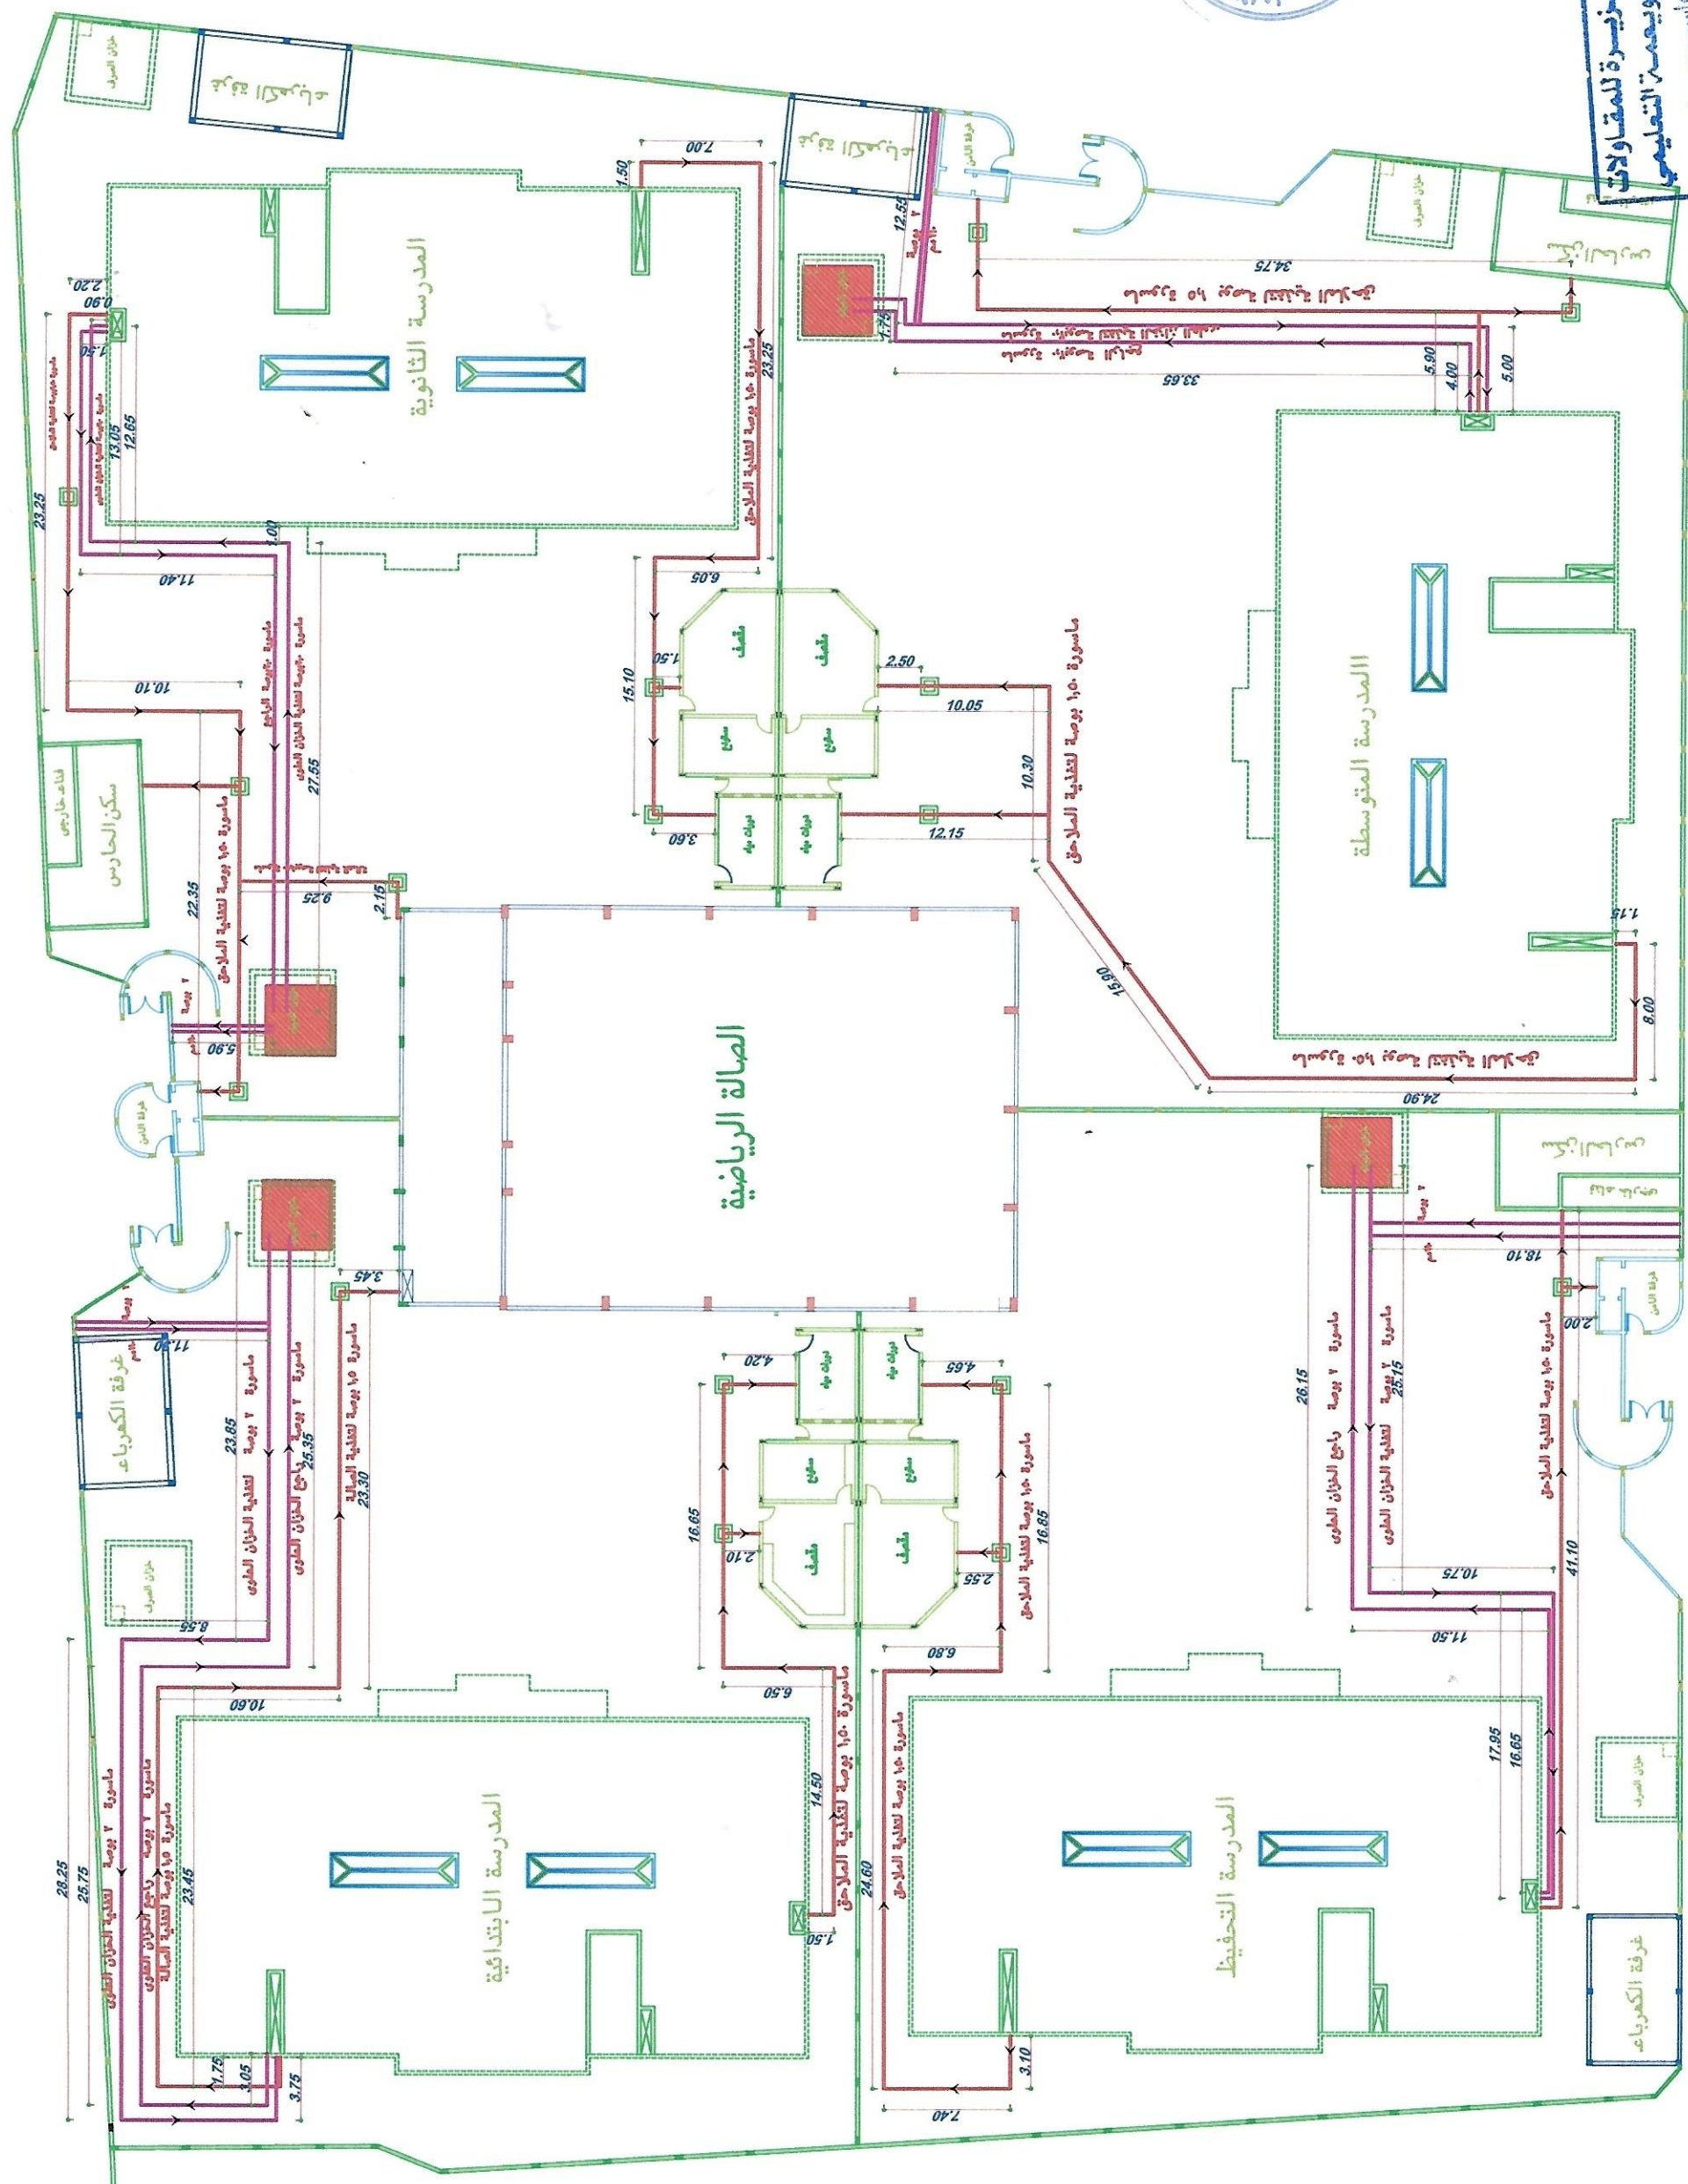

اسم المشروع	مجمع الدرصة التعليمي للبيات		
اسم اللوحة	تعليمات التقوية بالمربع العام AS-BUILT DRAWING		
رقم اللوحة	الدرصة التخطيط	قياس الرسم	١٠/١
التاريخ	٢٠٢٢-١١-١٩		

VALVE Manhole

Supply Pipe 2'00 inch


Supply Pipe 1'50 inch

شركة بناء الجزيرة للمقاولات
BENA AL-JAZEERAH CO



المباني	المهندس /	مدير شؤون
	التوقيع	فهد عايد المدرع

مقدم المقاول	
مقدم الاستشاري	
قديم رقم	

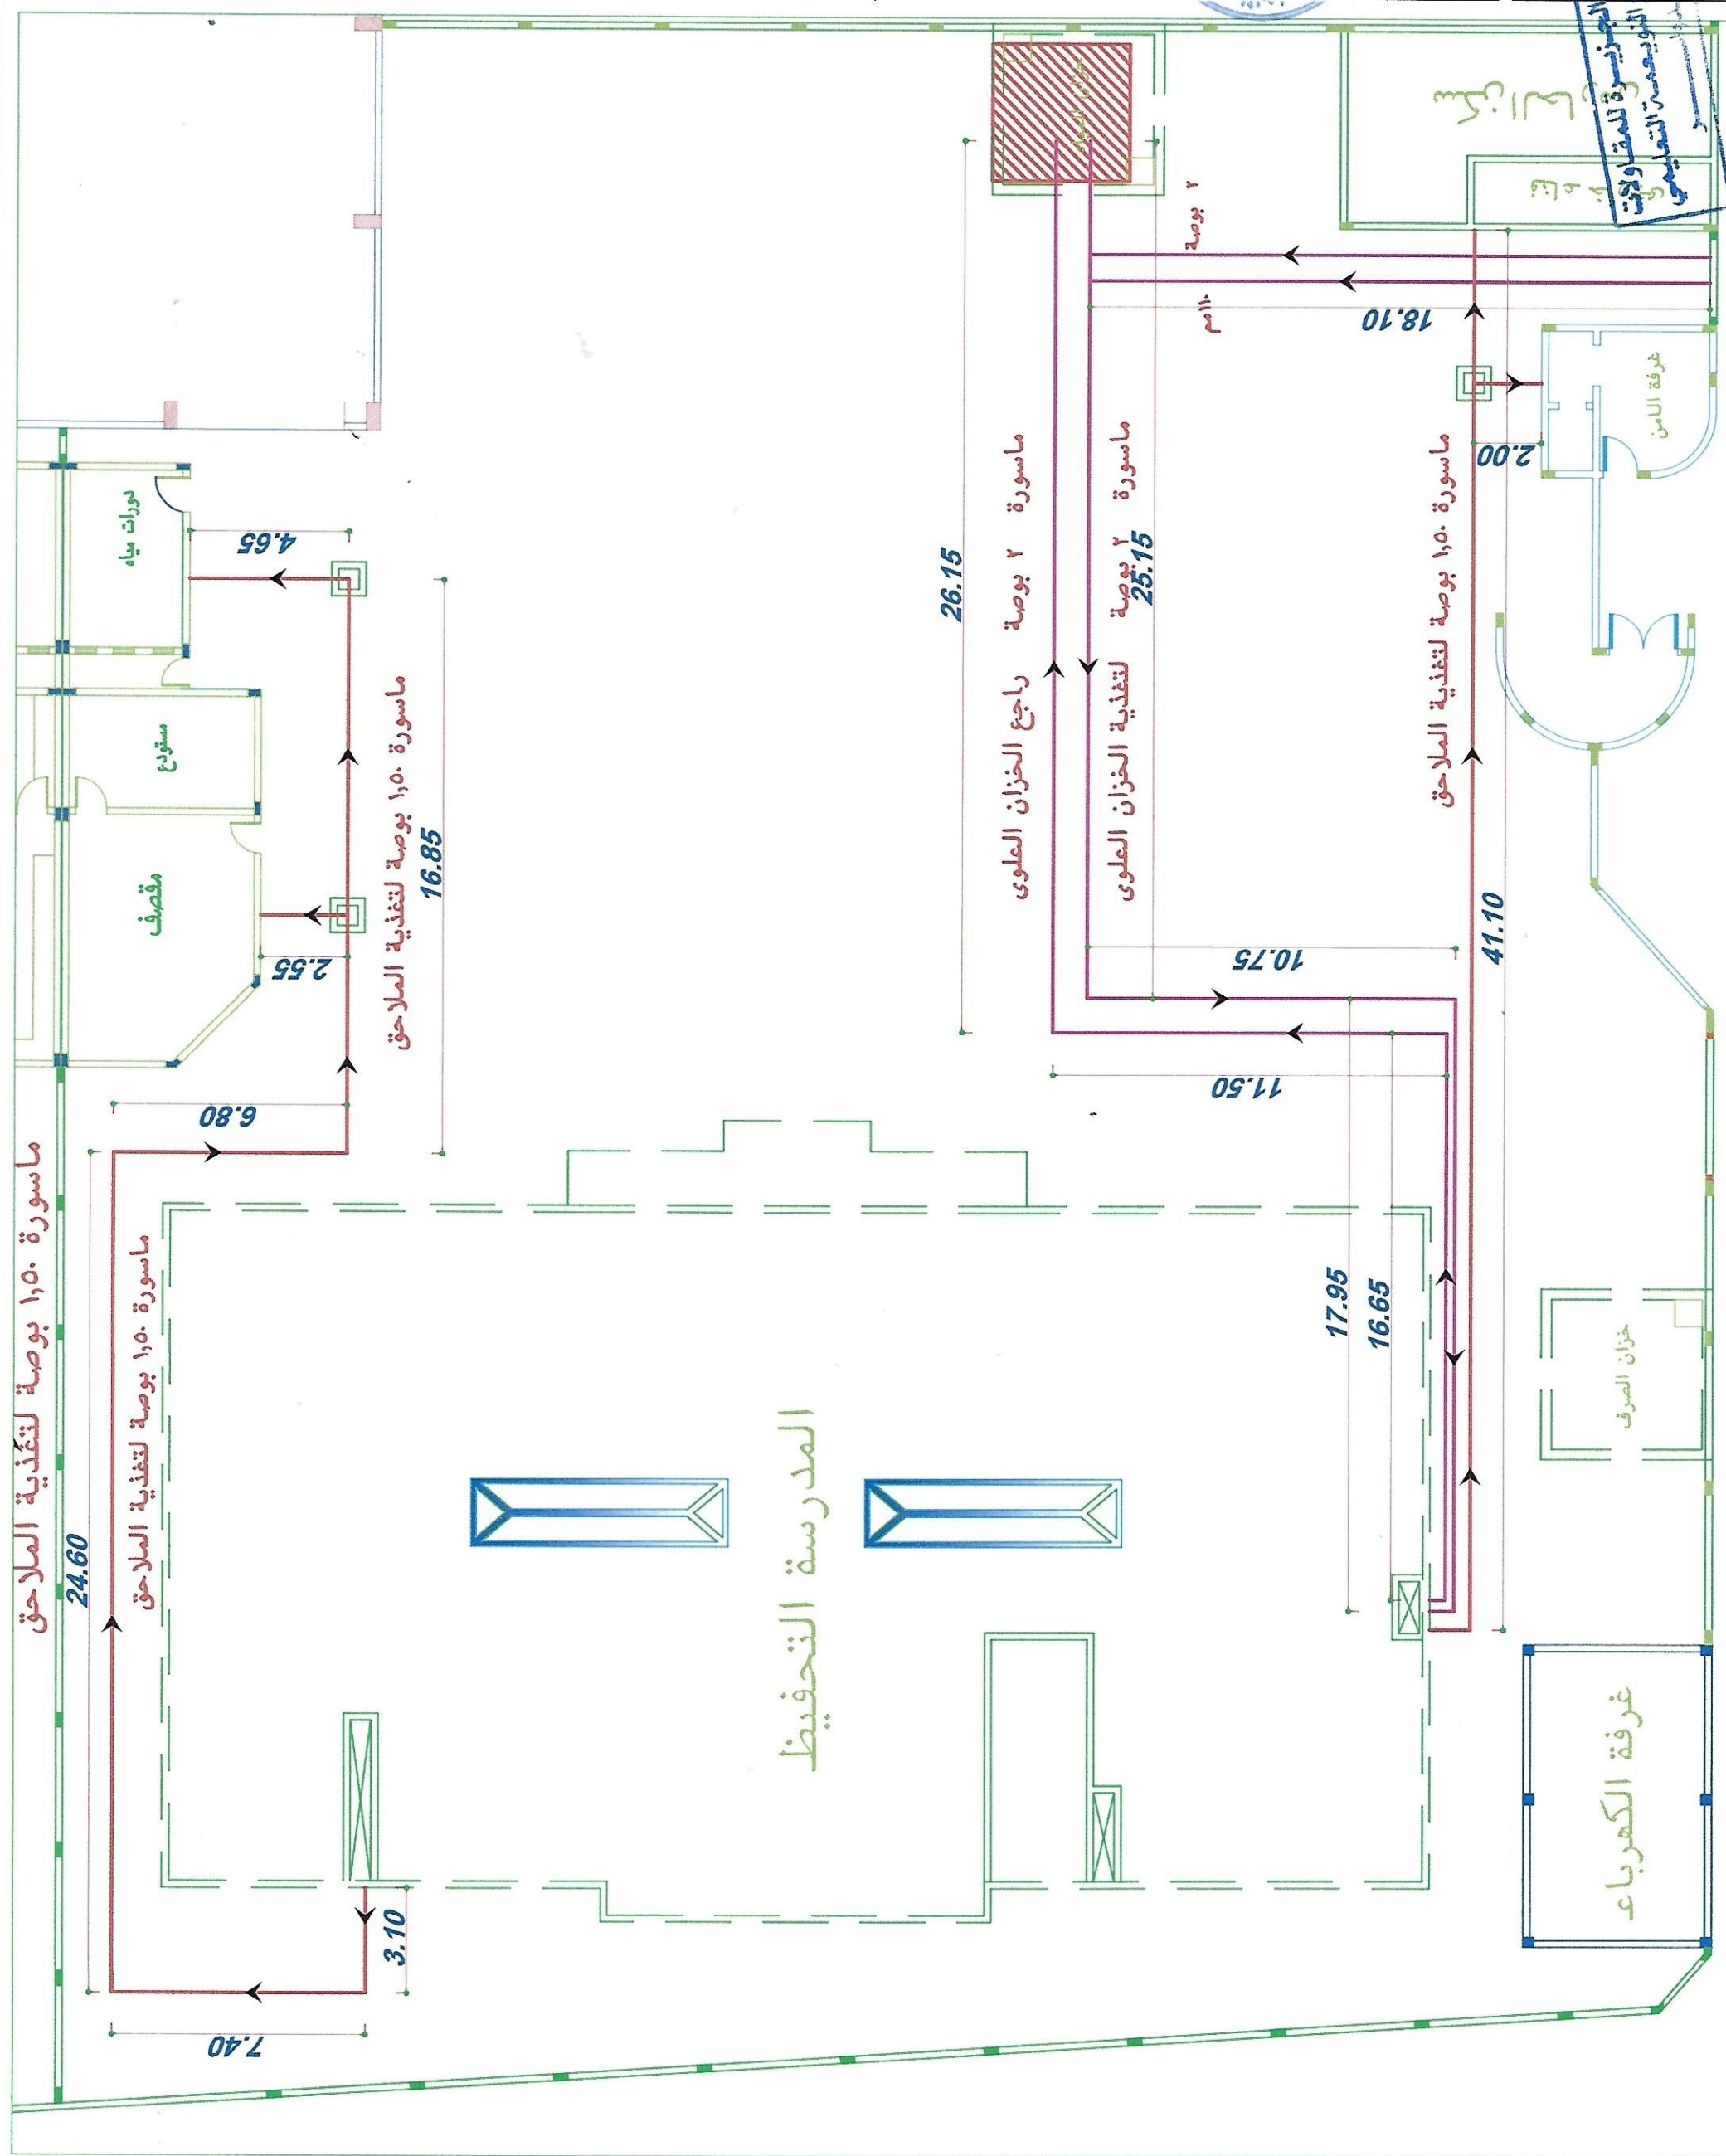

اسم المشروع	اسم الورقة	اسم الورقة	اسم الورقة
مجمع التوعية التعليمي للمباني	تقديرات الصرف بالموقع العام	AS-BUILT DRAWING	رقم الورقة
	مقياس الرسم	١/١٠٠	٢٢٢-١١-١٩


Sanitary Manhole	Sanitary Pipe 75 mm
Gully trap	Sanitary Pipe 110 mm
	Sanitary Pipe 140 mm
	Sanitary Pipe 160 mm
	Sanitary Pipe 200 mm

شركة بناء الجزيرة للمقاولات BENA AL-JAZEERAH CO
--

مدير شؤون المباني	مهندس / احمد عايد المدوع
التوقيع	

مهندس المصالح	مهندس / احمد عايد المدوع
مهندس الاستشاري	
مهندس المصالح	


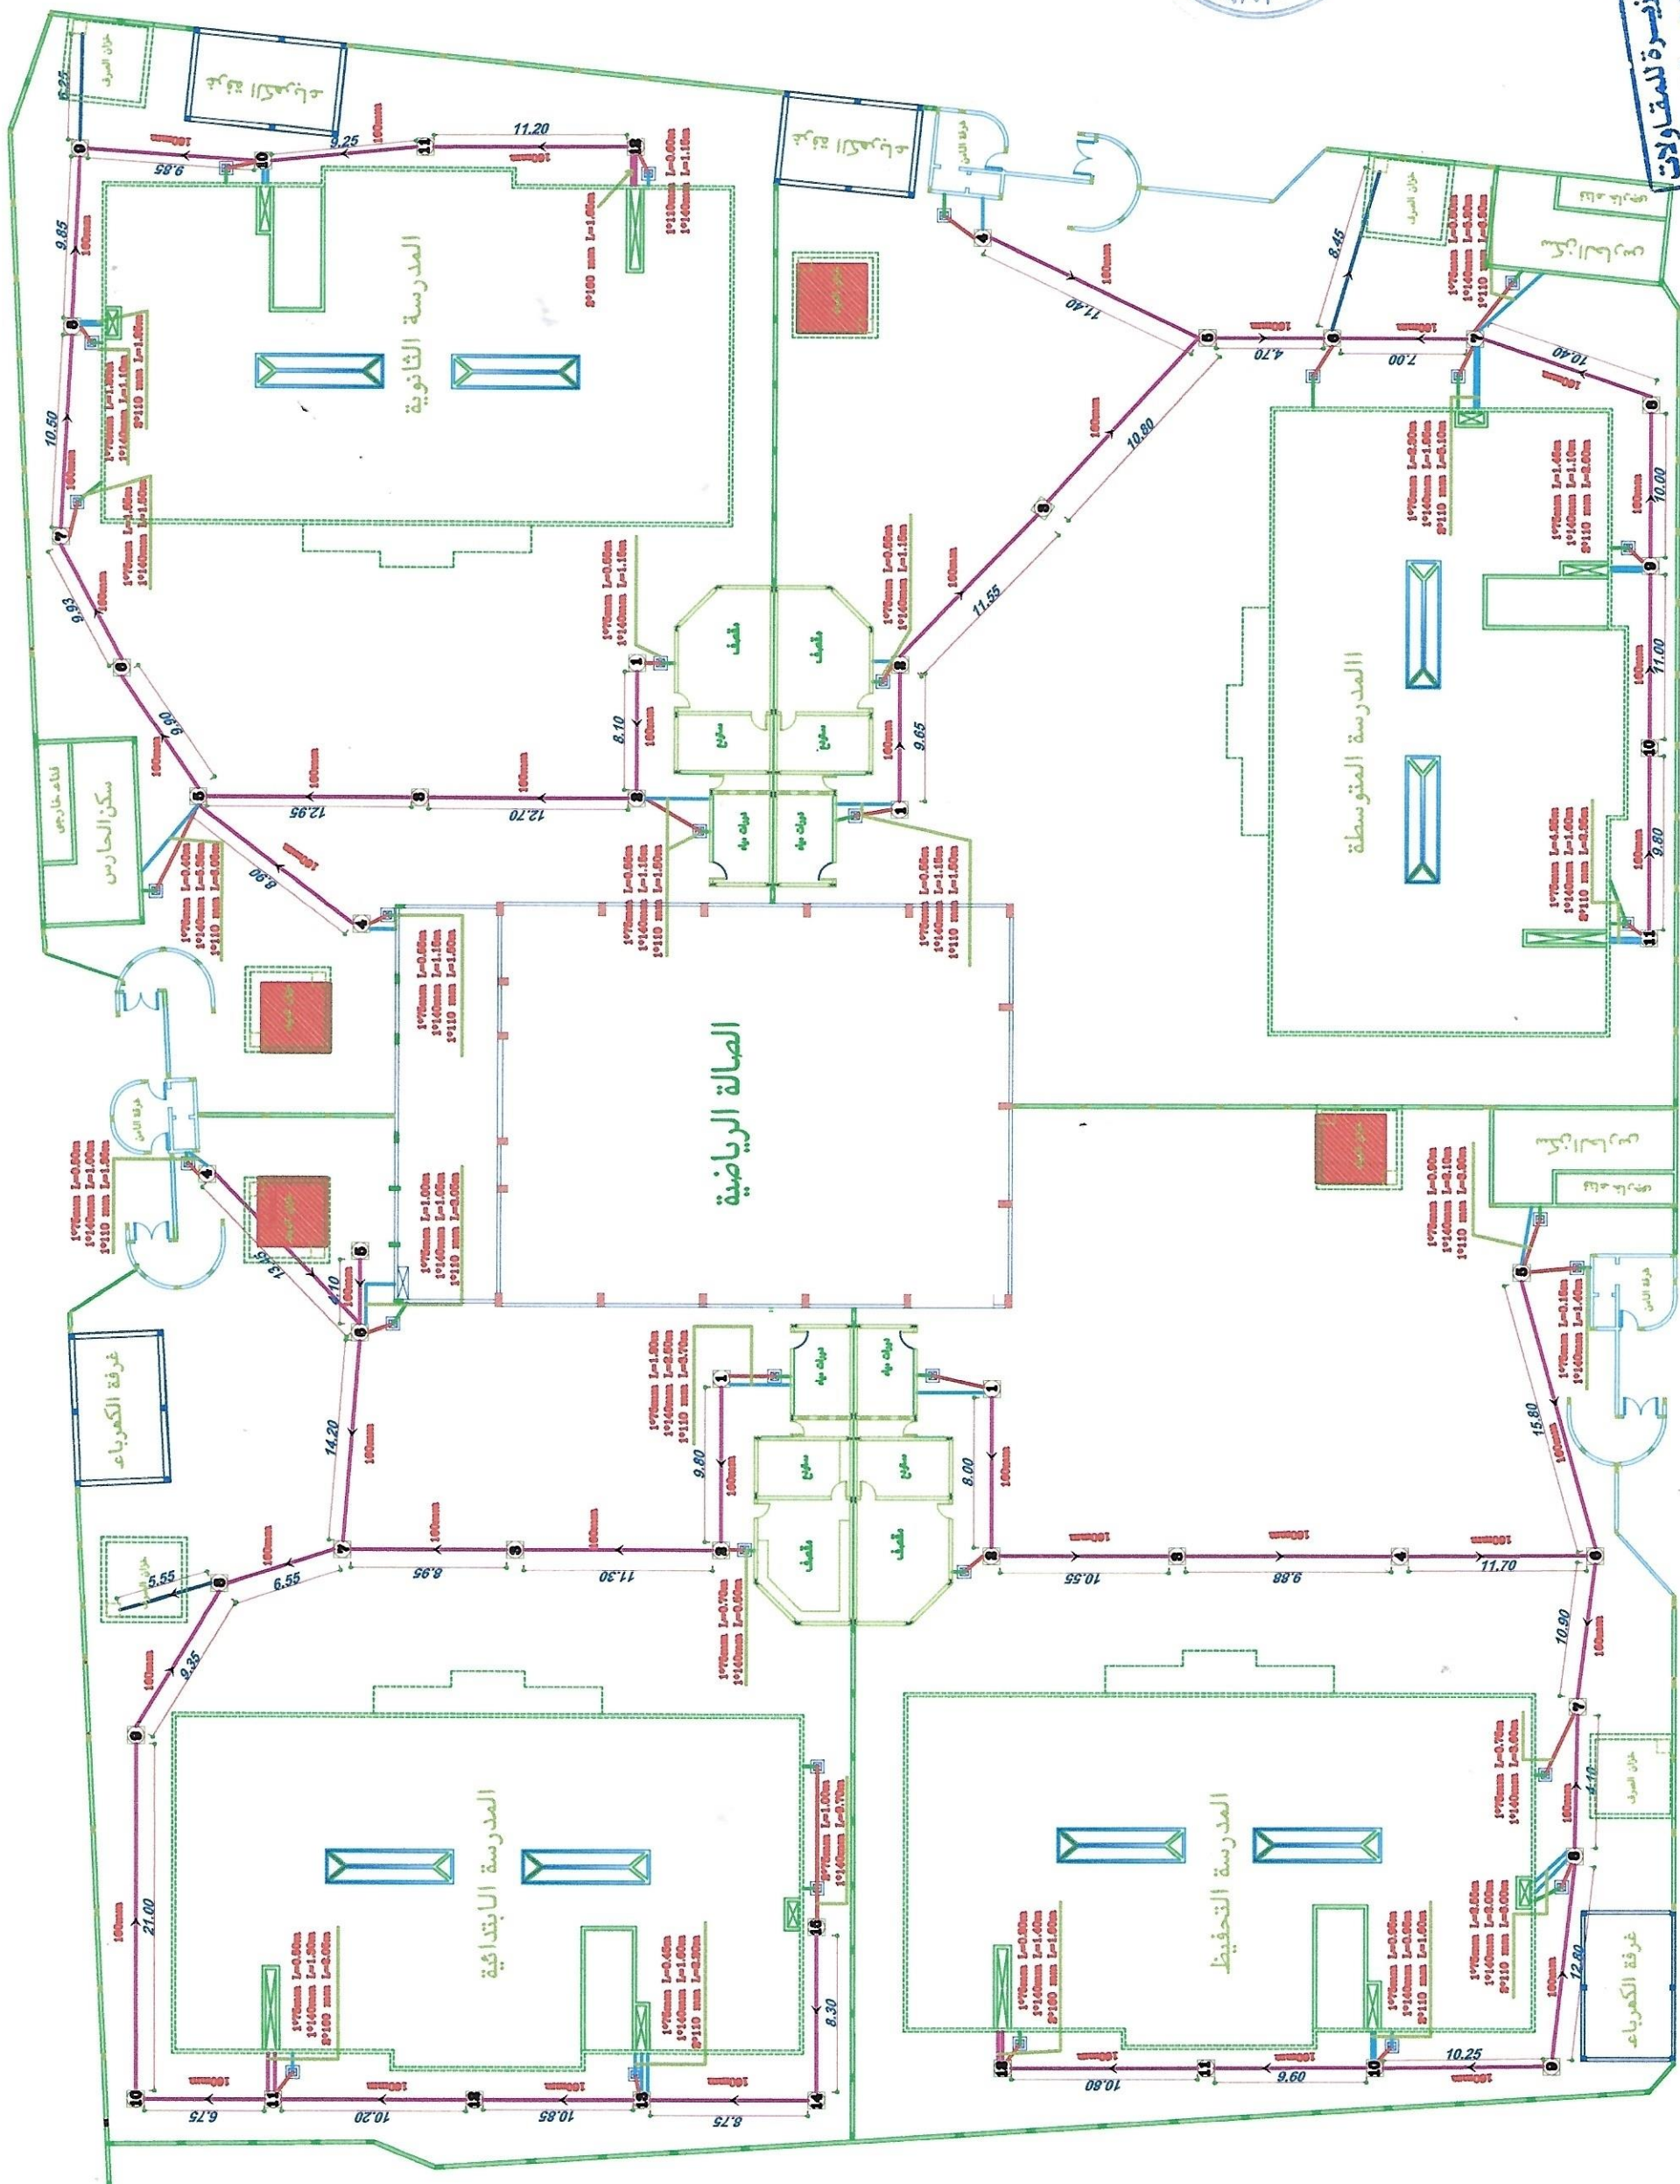


مشروع مجمع التوعية التعليمي للمباني
شركة بناء الجزيرة للمقاولات
مهندس / احمد عايد المدوع


اسم المشروع	مجمع النويمة التعليمي للبنات
اسم اللوحة	تقنيات الصرف بالموقع العام AS-BUILT DRAWING
رقم اللوحة	١٠٠/١
التاريخ	٢٠٢٢-١١-١٩

- Sanitary Manhole
Gully trap
- Sanitary Pipe 75 mm
 - Sanitary Pipe 110 mm
 - Sanitary Pipe 140 mm
 - Sanitary Pipe 160 mm
 - Sanitary Pipe 200 mm

شركة بناء الجزيرة للمقاولات
BENA AL-JAZEERAH CO

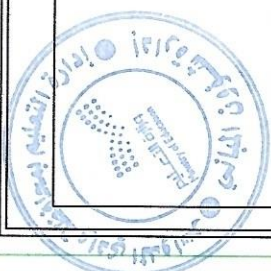


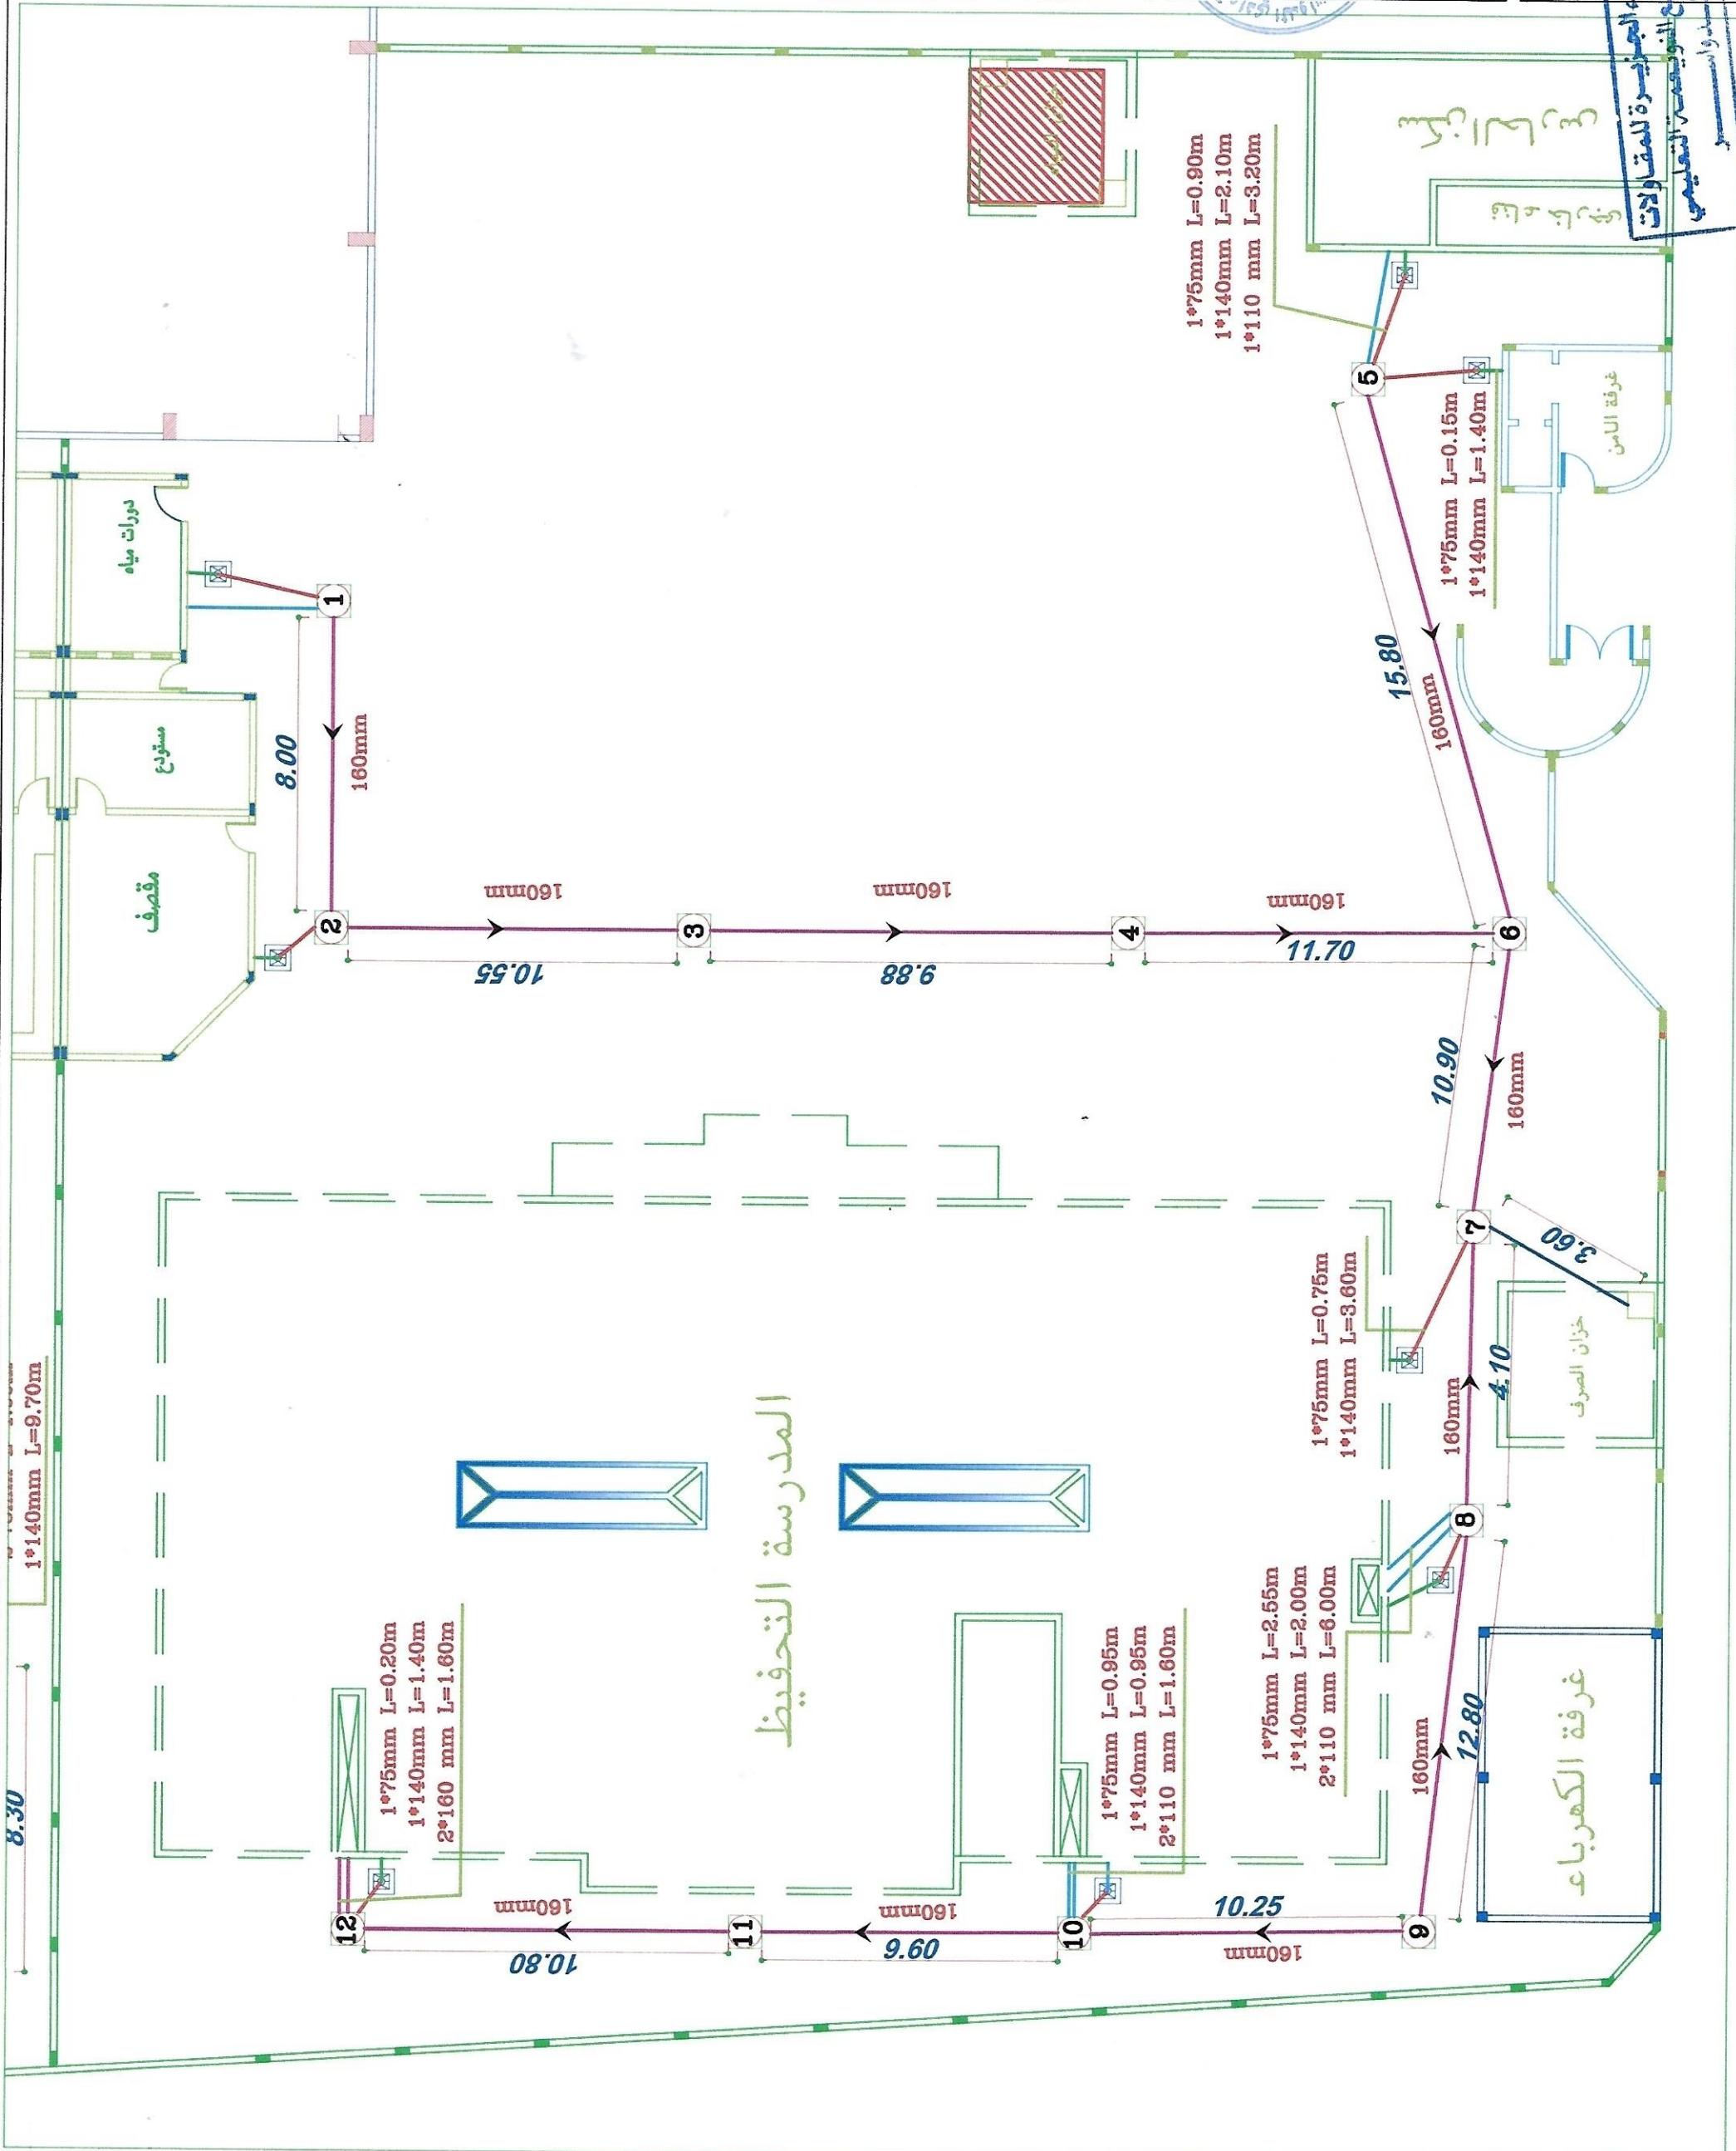

اسم المشروع	اسم الوزارة	رقم اللوحة	التاريخ
مجمع النويمة التعليمية للبنات	مديريات الحريق بالموقع العام	١٠/١	٢٠٢٢-١١-١٩
AS-BUILT DRAWING	مقياس الرسم		


Fire Box
Fire Pipe 2 50 inch
Fire Pipe 4 inch

شركة بناء الجزيرة للمقاولات BENA AL-JAZEERAH CO
--


مدير شؤون المباني	مهندس / فهد عايد المدرع
التوقيع	

مهندس المقاول	مهندس الاستشاري	تقديم رقم

مشروع مجمع النويمة التعليمية للبنات
مبنى السكني

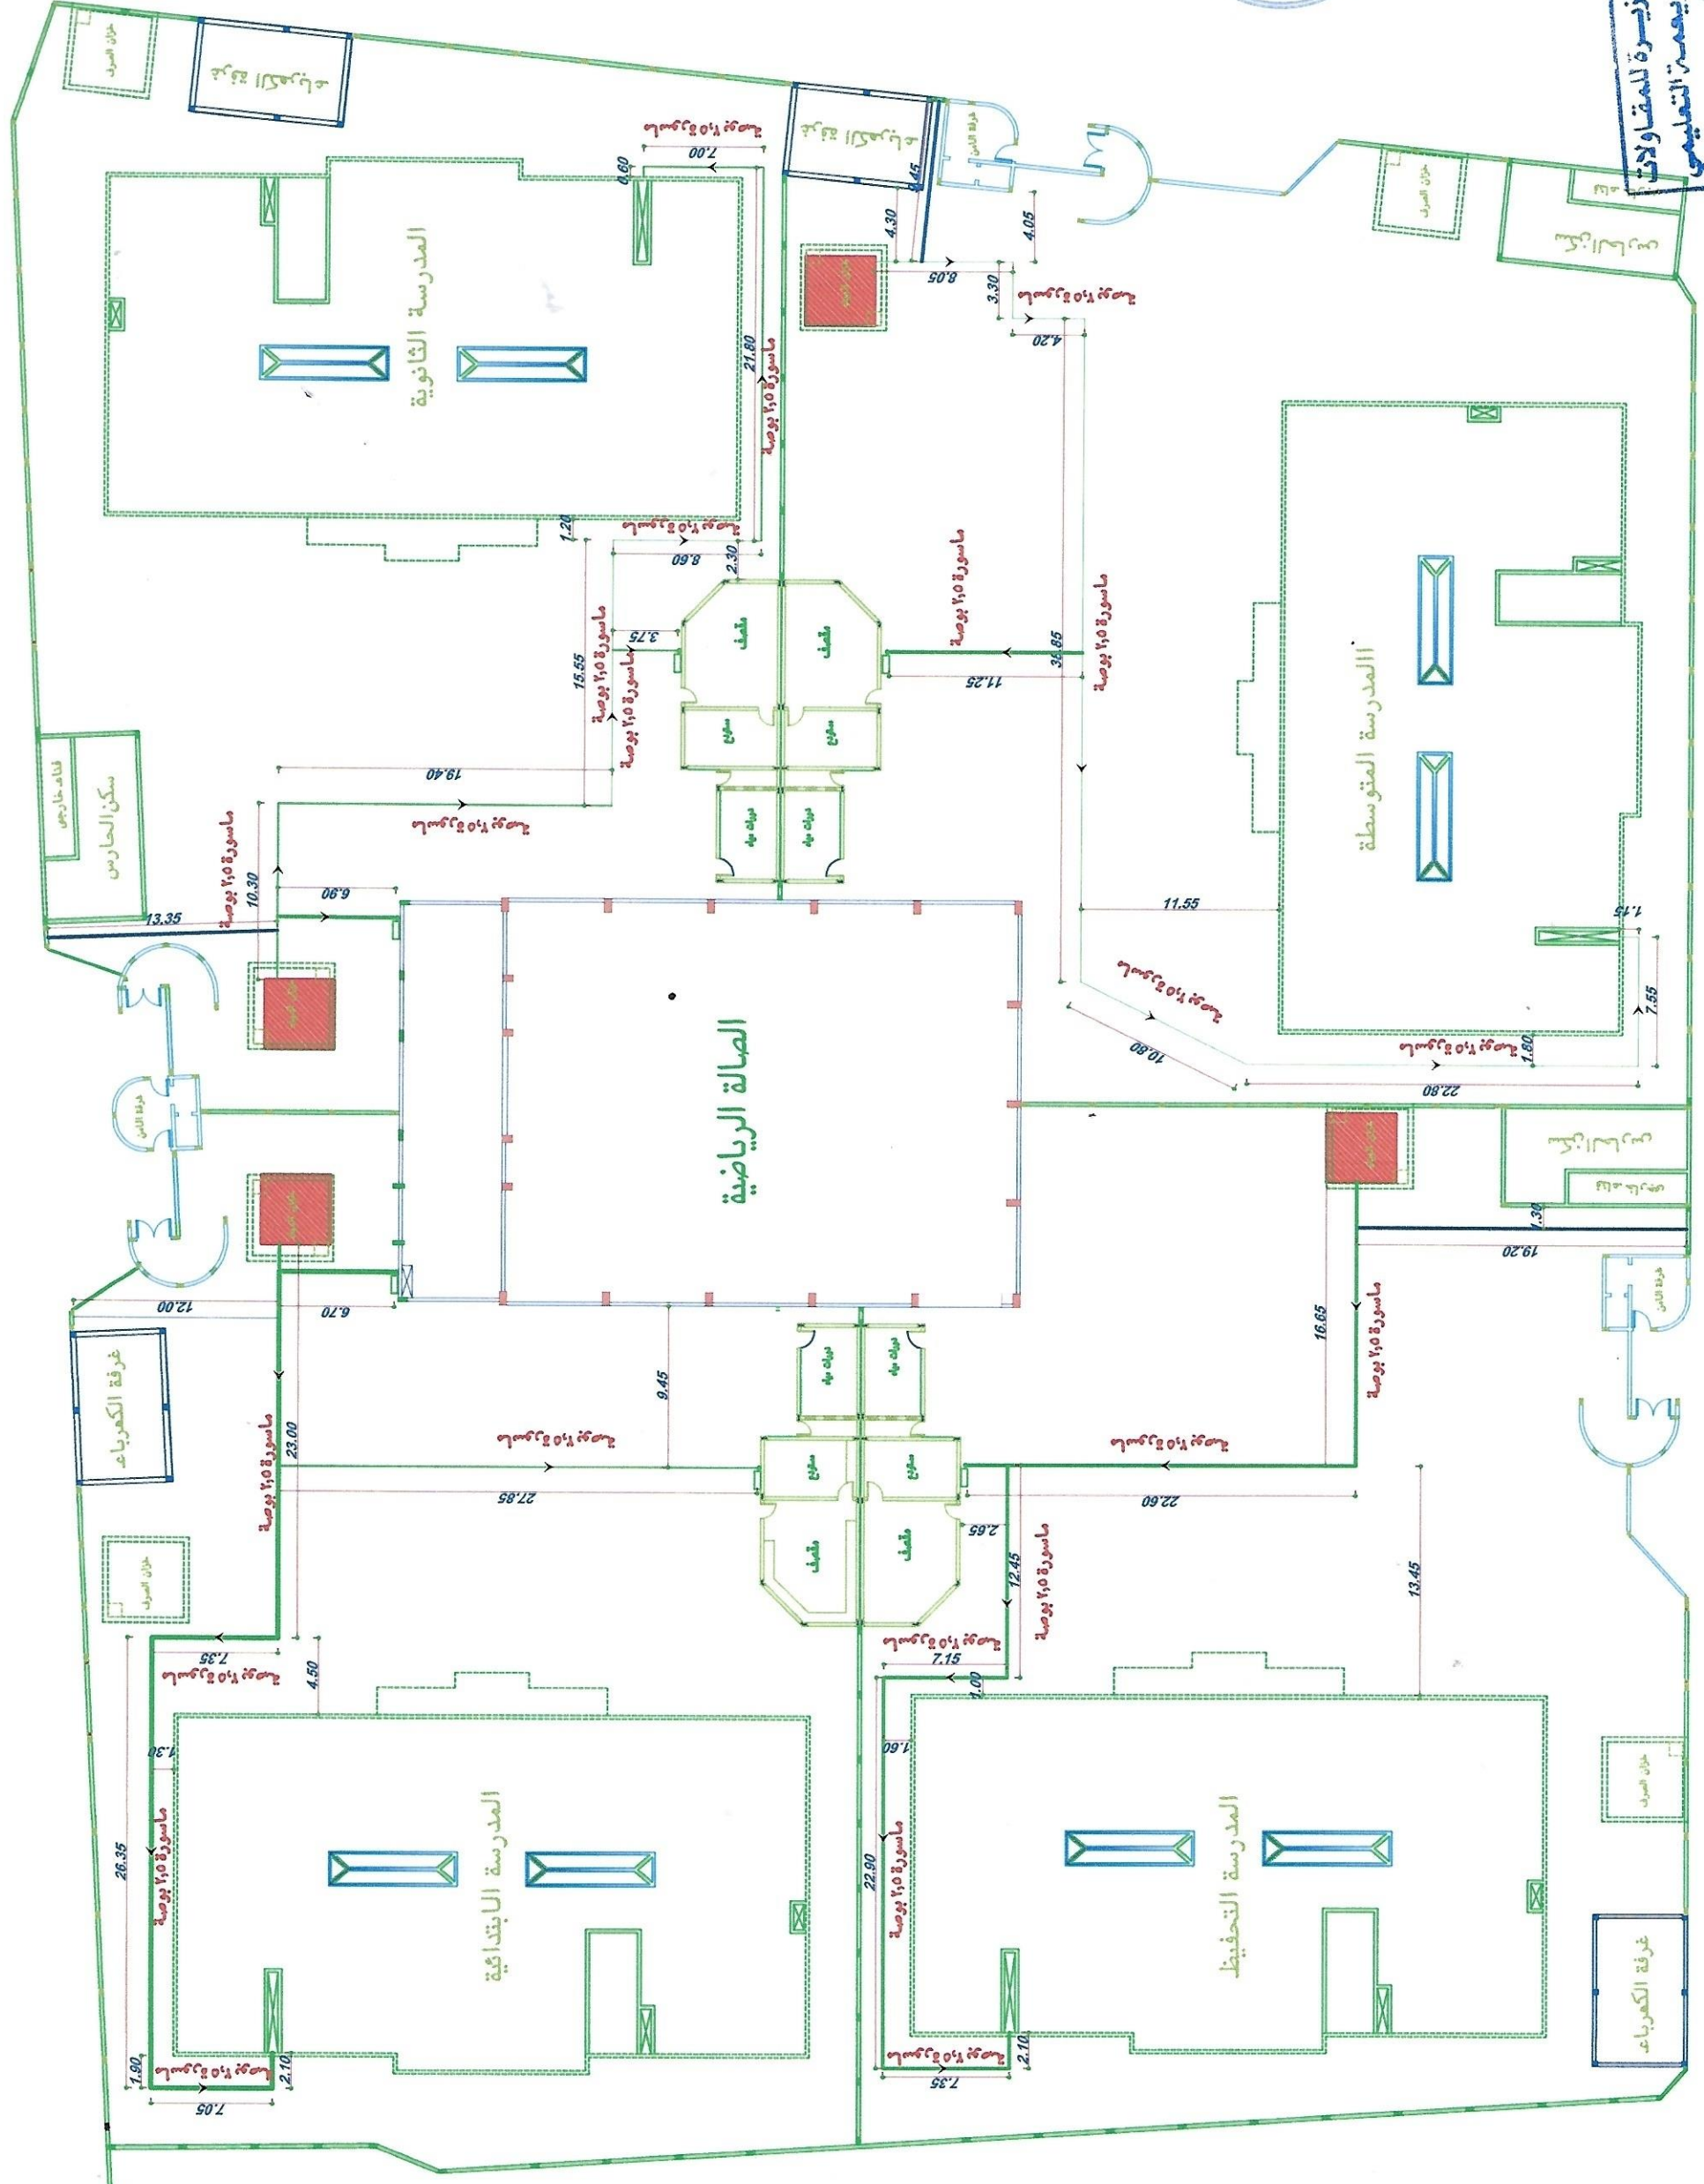

المملكة العربية السعودية

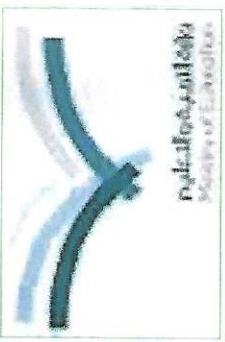

وزارة التربية والتعليم
MINISTRY OF EDUCATION
وكالة الوزارة للمباني

اسم المشروع	مجمع التهيئة التعليمي للبيات
اسم الورقة	مبانيات المرقع بالموقع العام AS-BUILT DRAWING
رقم الورقة	الدراسة التحفيظ شيفاس ١٠٠/١
التاريخ	٢٠٢٢-١١-١٩

Fire Box
 Fire Pipe 2.50 inch
 Fire Pipe 4 inch

شركة بناء الجزيرة للمقاولات
BENA AL-JAZEERAH CO

مدير شؤون المباني	مهندس / لعد حايك المدرع
التوقيع	

مجلس المداول	مجلس الاستشاري	القيام رقم

